
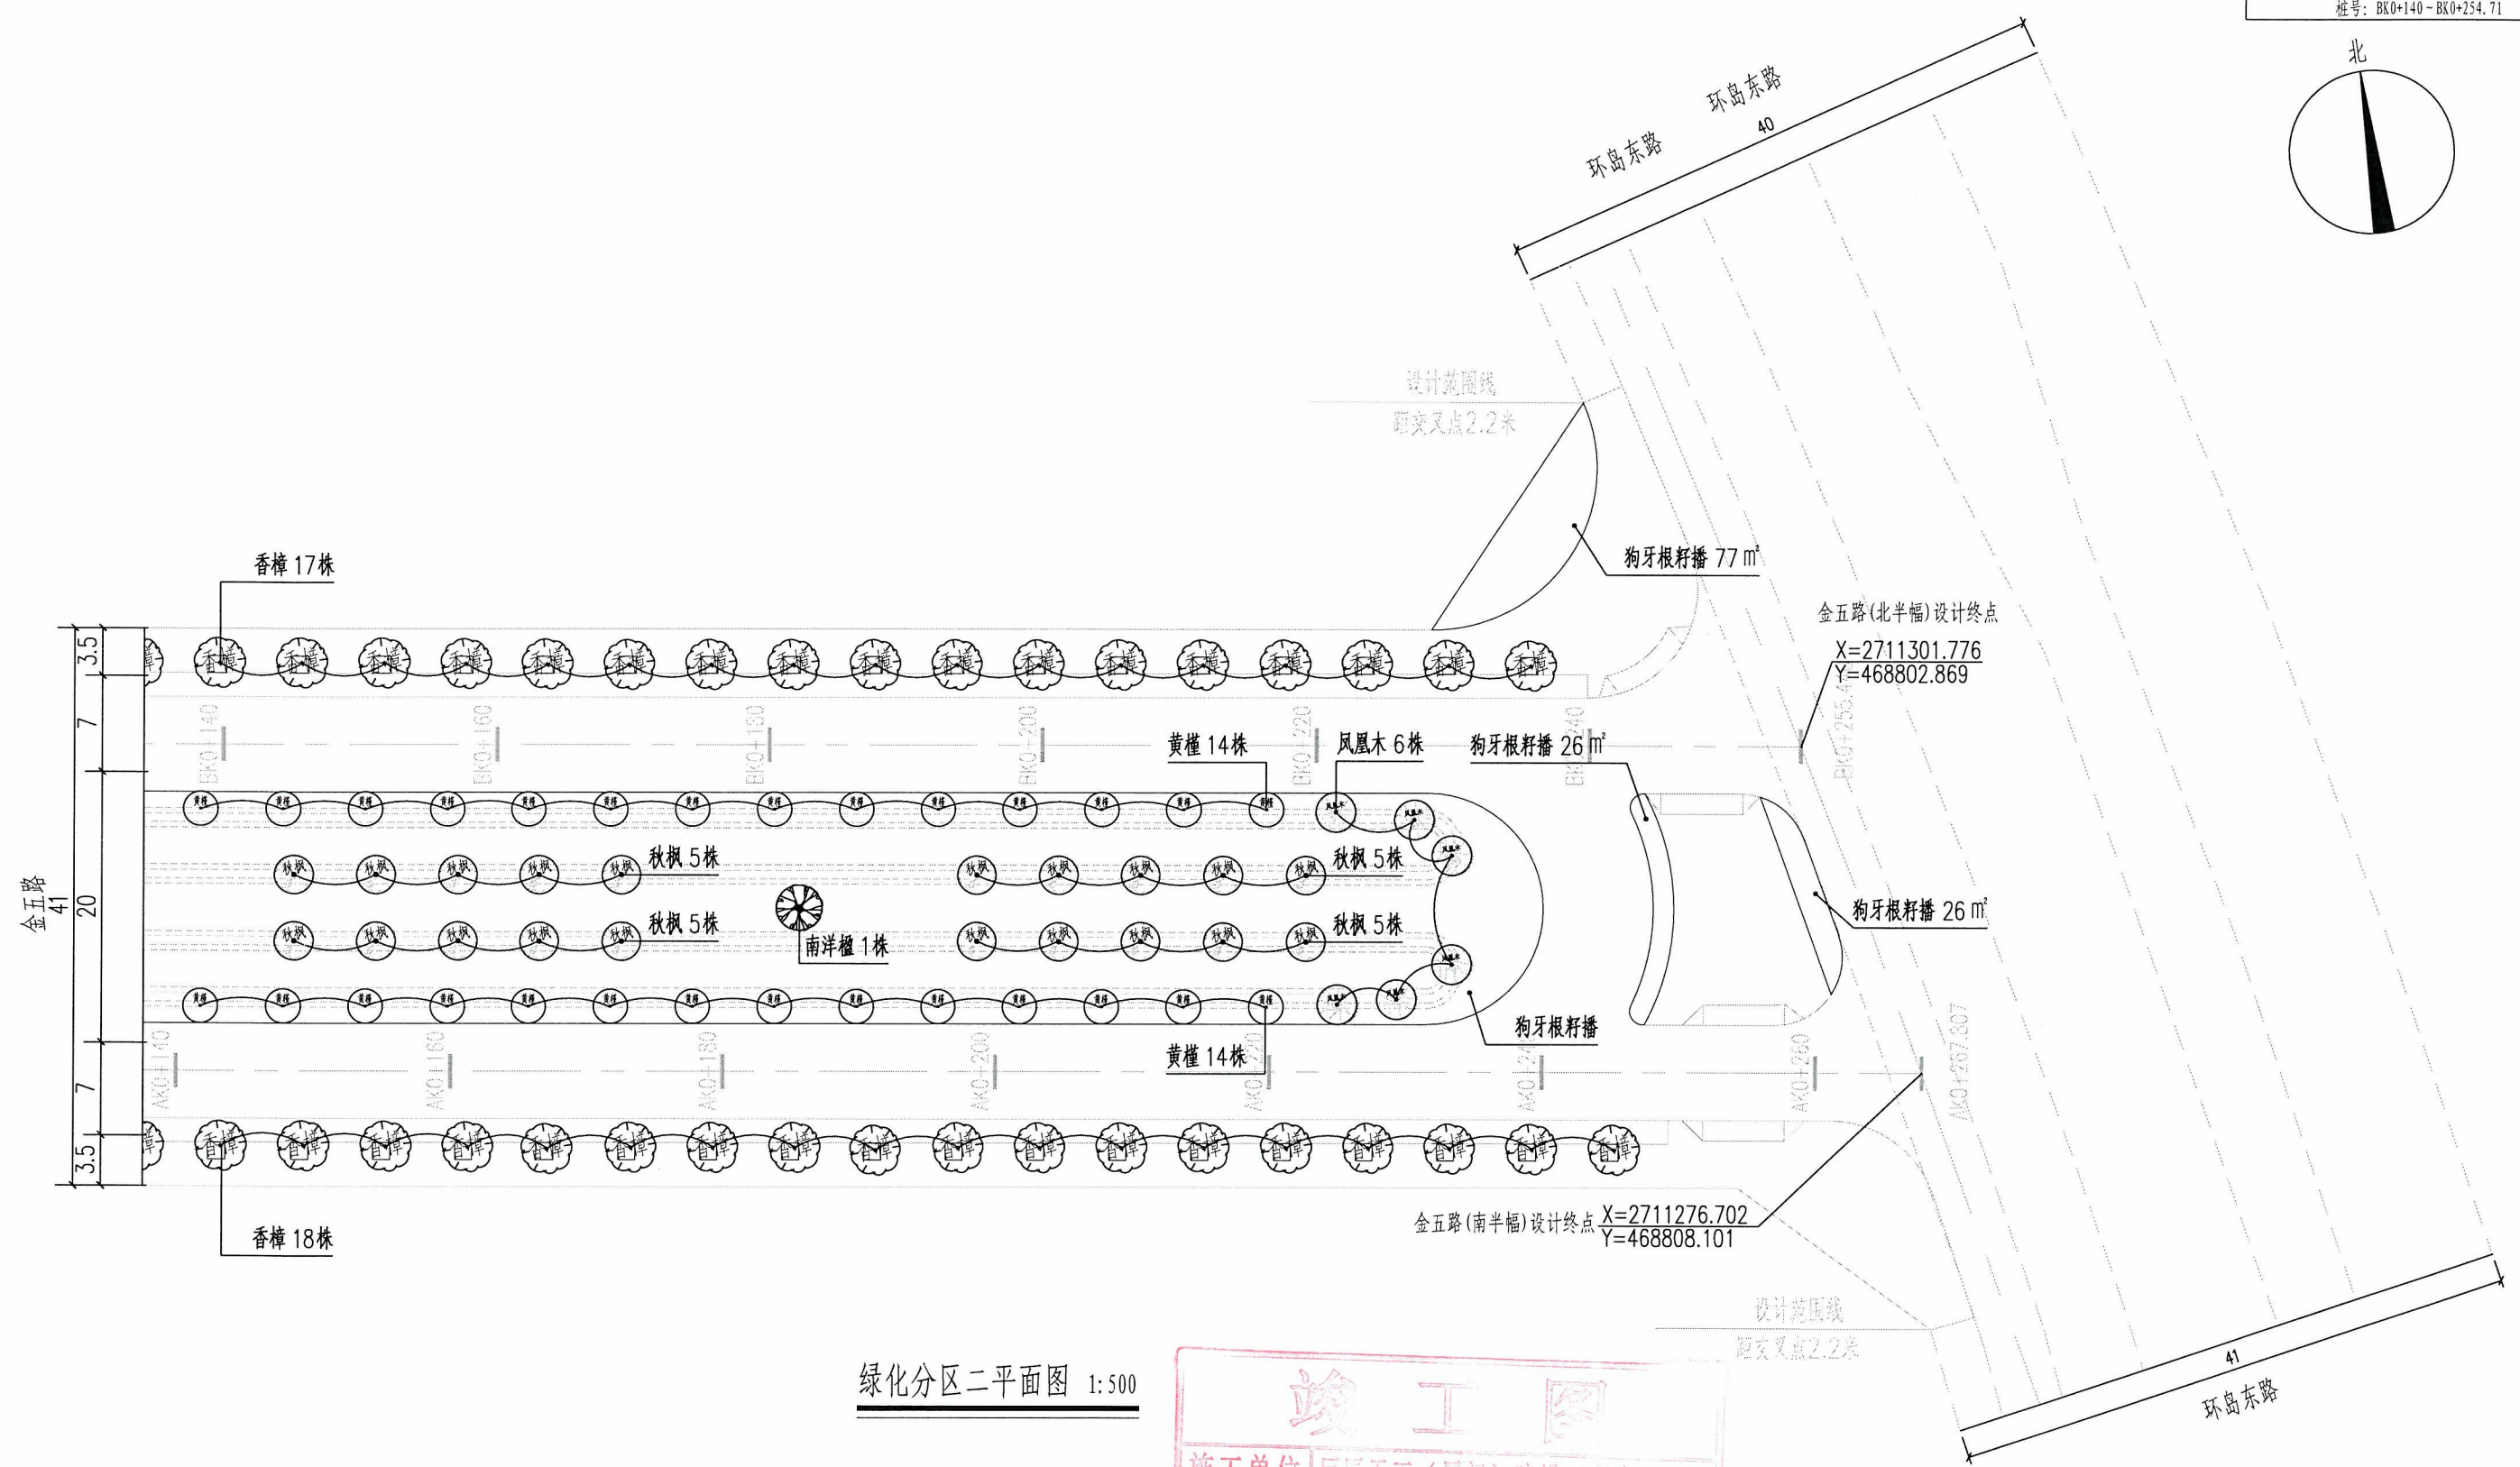


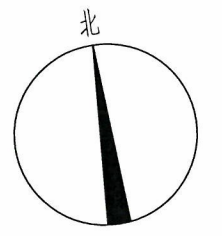

绿化分区二平面图 1:500

竣工图

施工单位	巨匠天工(厦门)建设工程有限公司		
编制人	柯桂煌	审核人	柯仕红
技术人	柯仕红	编制日期	2024.07.
监理单位	厦门象屿工程咨询管理有限公司		
总监	林兴伟	现场监理	郭展升

图纸专用章:

福建省工程勘察设计图纸专用章

厦门市市政工程设计院有限公司

范围:市政(燃气、轨道交通除外)

等级:甲级 证号:A135004195

有效期至:2025年01月21日

厦门市市政工程设计院有限公司	审 核	刘雨	专业负责人	陈丽敏	设 计	戴智炜	工程名	两岸金融中心片区金五路（圆三路至环岛东路段）道路及绿化工程				工程号	22031072	分项名	绿化工程		分项号	08	日 期	2023年
	项目负责人	陈德	校 对	许志笔	制 图	戴智炜	图 别	施工图	比 例	1:500	图 名	道路绿化平面设计图				图 号	03	06月09日		