

## 竣工图


施工单位	厦门承昆建设工程有限公司	
编 制 人	蔡根礼	审 核 人
技术负责人	谢丽丹	编 制 日期 2023.11
监 理 单 位	厦门长实建设有限公司	
总 监	李晓华	工程量

附注

- 本图尺寸以米计。
  - 采用92厦门坐标系，85国家高程标准。
- 福建省工程勘察设计图纸专用章  
厦门市市政工程设计院有限公司  
范围：市政（燃气、轨道交通除外）  
资质：甲级 证书号：现状或已设计道路边线  
有效期至 2025年01月21日

图例


厦门市市政工程设计院有限公司	审 核	专业负责人	设计	工程名	工程号	分项名	道路工程	分项号	01	2020年 03月16日
	项目负责人	校 对	制 图	图 别	施工图	比 例	1:1000	图 名	图 号	
							道路平面设计图			

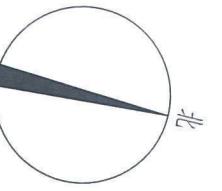

人行道：长(右幅：112.039m/左幅：34.901m)、宽(右幅：2.000m/左幅：4.000m)、面积569.480m<sup>2</sup>  
机动车道：长119.039m、宽7m、面积879.800m<sup>2</sup>

BJD1平曲线要素表

序号	BJD 1	A1	0	Ls1	0
桩号	BK0+100.792	A2	0	Ls2	0
转角	(右) 16°31'48"	T1	43.578	T2	43.578
半径	300.000	L	86.551	E	3.149

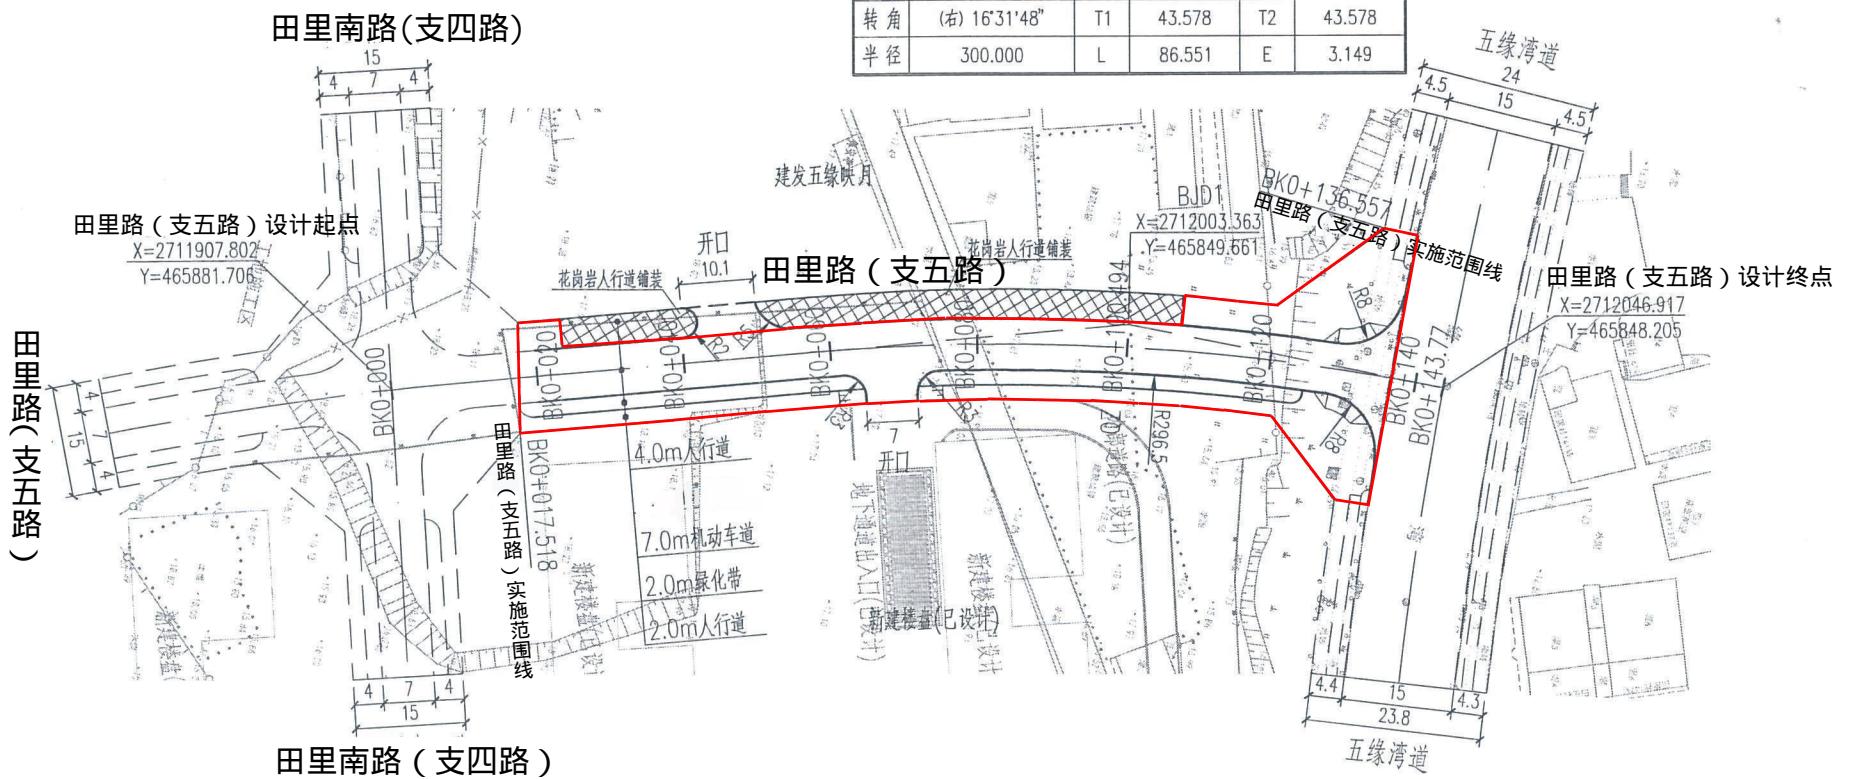

# 竣工图

施工单位	厦门承恩建设工程有限公司	
编制人	蔡根礼	校人
技术负责人	胡加昇	日期
监理单位	厦门长实建设有限公司	
总监	张建伟	现场监理

图例

设计道路边线
现状或已设计道路边线
花岗岩人行道铺装

附注

- 本图尺寸以米计。
- 采用92厦门坐标系，85国家高程标准。
- 田里南路西侧人行道图例填充范围为花岗岩铺装，其余为普通透水砖铺装。



厦门市市政工程设计院有限公司	审核	张雷	专业负责人	陈丽华	设计	张雷	工程名	湖里体育公园片区市政道路工程(支四路、支五路)	工程号	2083134	分项名	道路工程	分项号	01	日期	2022年
	项目负责人	陈丽华	校对	陈丽华	制图	张雷	图别	施工图	比例	1:1000	图名	道路平面设计图	图号		12月30日	