

声明
1 本图版权归属本公司所有，任何单位个人如未获允许，不得翻印。本图未经盖章无效。
2 图纸上如有遗漏或与现场有矛盾之处，请通知设计单位解决。
3 图纸上尺寸以标注为准，不得丈量图纸。
4 图纸以最后变更日期为准，其他版本自动作废。

声明
1 The copyright belongs to the Company, anyone or company unit shall not reproduced it without permit. The drawing is invalid without the seal.
2 If the drawings have any omissions or inconsistencies to the scene, please notify the designers to solve.
3 The size mark on the drawing is accurate, not measuring the drawings.
4 The last change date of the drawing is accurate, the others are invalid.

备注 REMARK

图纸专用章：PROJECT SEA

工程名称：PROJECT

钟宅北苑二期及钟宅民族小学项目周边绿化工程

建设单位：CLIENT


审核	EXAMINED BY	
工程负责人	PROJECT CAPTAIN	
专业负责人	MAIN ENGINEER	
校对	CHECKED BY	
设计	DESIGNED BY	
制图	DRAWN BY	

图名：DRAWING

分区一乔木种植设计平面图

变更日期	变更内容	变更人

工程编号	项目-XM001	比例	见图
图号	LP-301	日期	202505

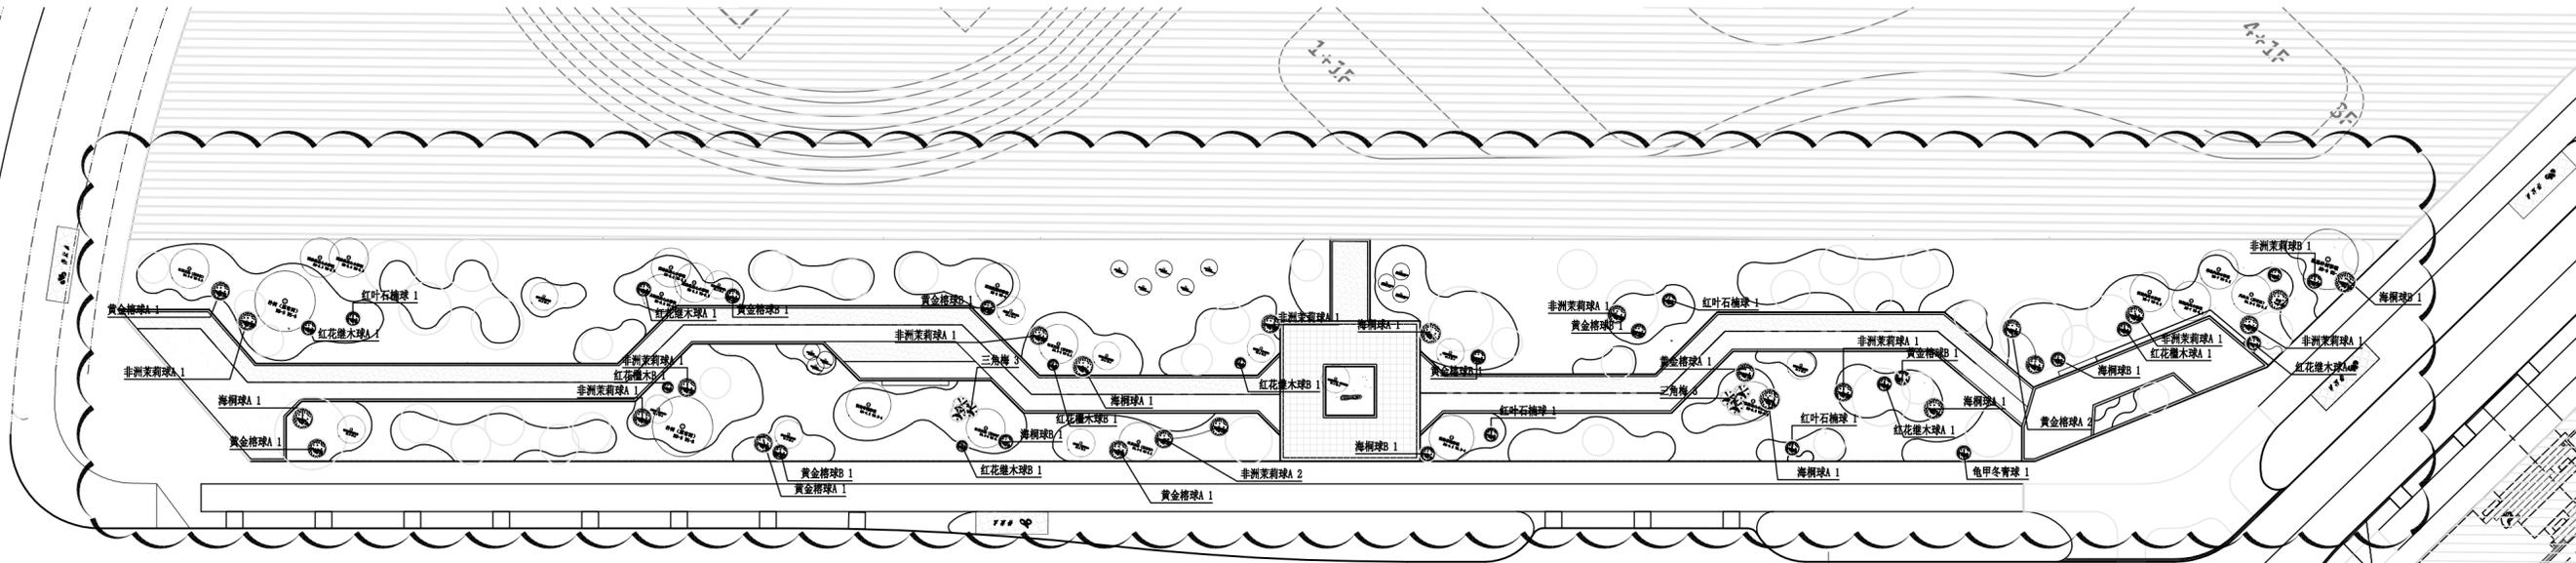

此次绿化变更范围



① 分区一乔木种植设计平面图
SCALE: 1:300

2~25F住宅

WORTH OF TRUST OR COOPERATION

本也景观设计
BENYE LANDSCAPE
INSTITUTE DESIGN CO., LTD.

设计资质：风景园林乙级 TEL: 13023822832
证书编号：A235032334 Q Q: 31853526

声明 STATEMENT
1 本图版权归本公司所有，任何单位个人如未获允许，不得翻印。本图未经盖章无效。
2 图纸上如有遗漏或与现场有矛盾之处，请通知设计单位解决。
3 图纸上尺寸以标注为准，不得丈量图纸。
4 图纸以最后变更日期为准，其他版本自动作废。
1 The copyright belongs to the Company, anyone or company unit shall not reproduced it without permit. The drawing is invalid without the seal.
2 If the drawings have any omissions or inconsistencies to the scene, please notify the designers to solve.
3 The size mark on the drawing is accurate, not measuring the drawings.
4 The last change date of the drawing is accurate, the others are invalid.

备注 REMARK

图纸专用章：PROJECT SEA

工程名称：PROJECT

钟宅北苑二期及钟宅民族小学项目周边绿化带工程


建设单位：CLIENT

审核 EXAMINED BY
工程负责人 PROJECT CAPTAIN
专业负责人 MAIN ENGINEER
校对 CHECKED BY
设计 DESIGNED BY
制图 DRAWN BY
图名：DRAWING


分区一地被种植设计平面图

变更日期	变更内容	变更人


工程编号 PROJECT No.	图号 DRAWING NO.	日期 DATE	比例 SCALE	页码 PAGE	共几页 TOTAL PAGES
闽-XM001	LP-401	202505	见图		

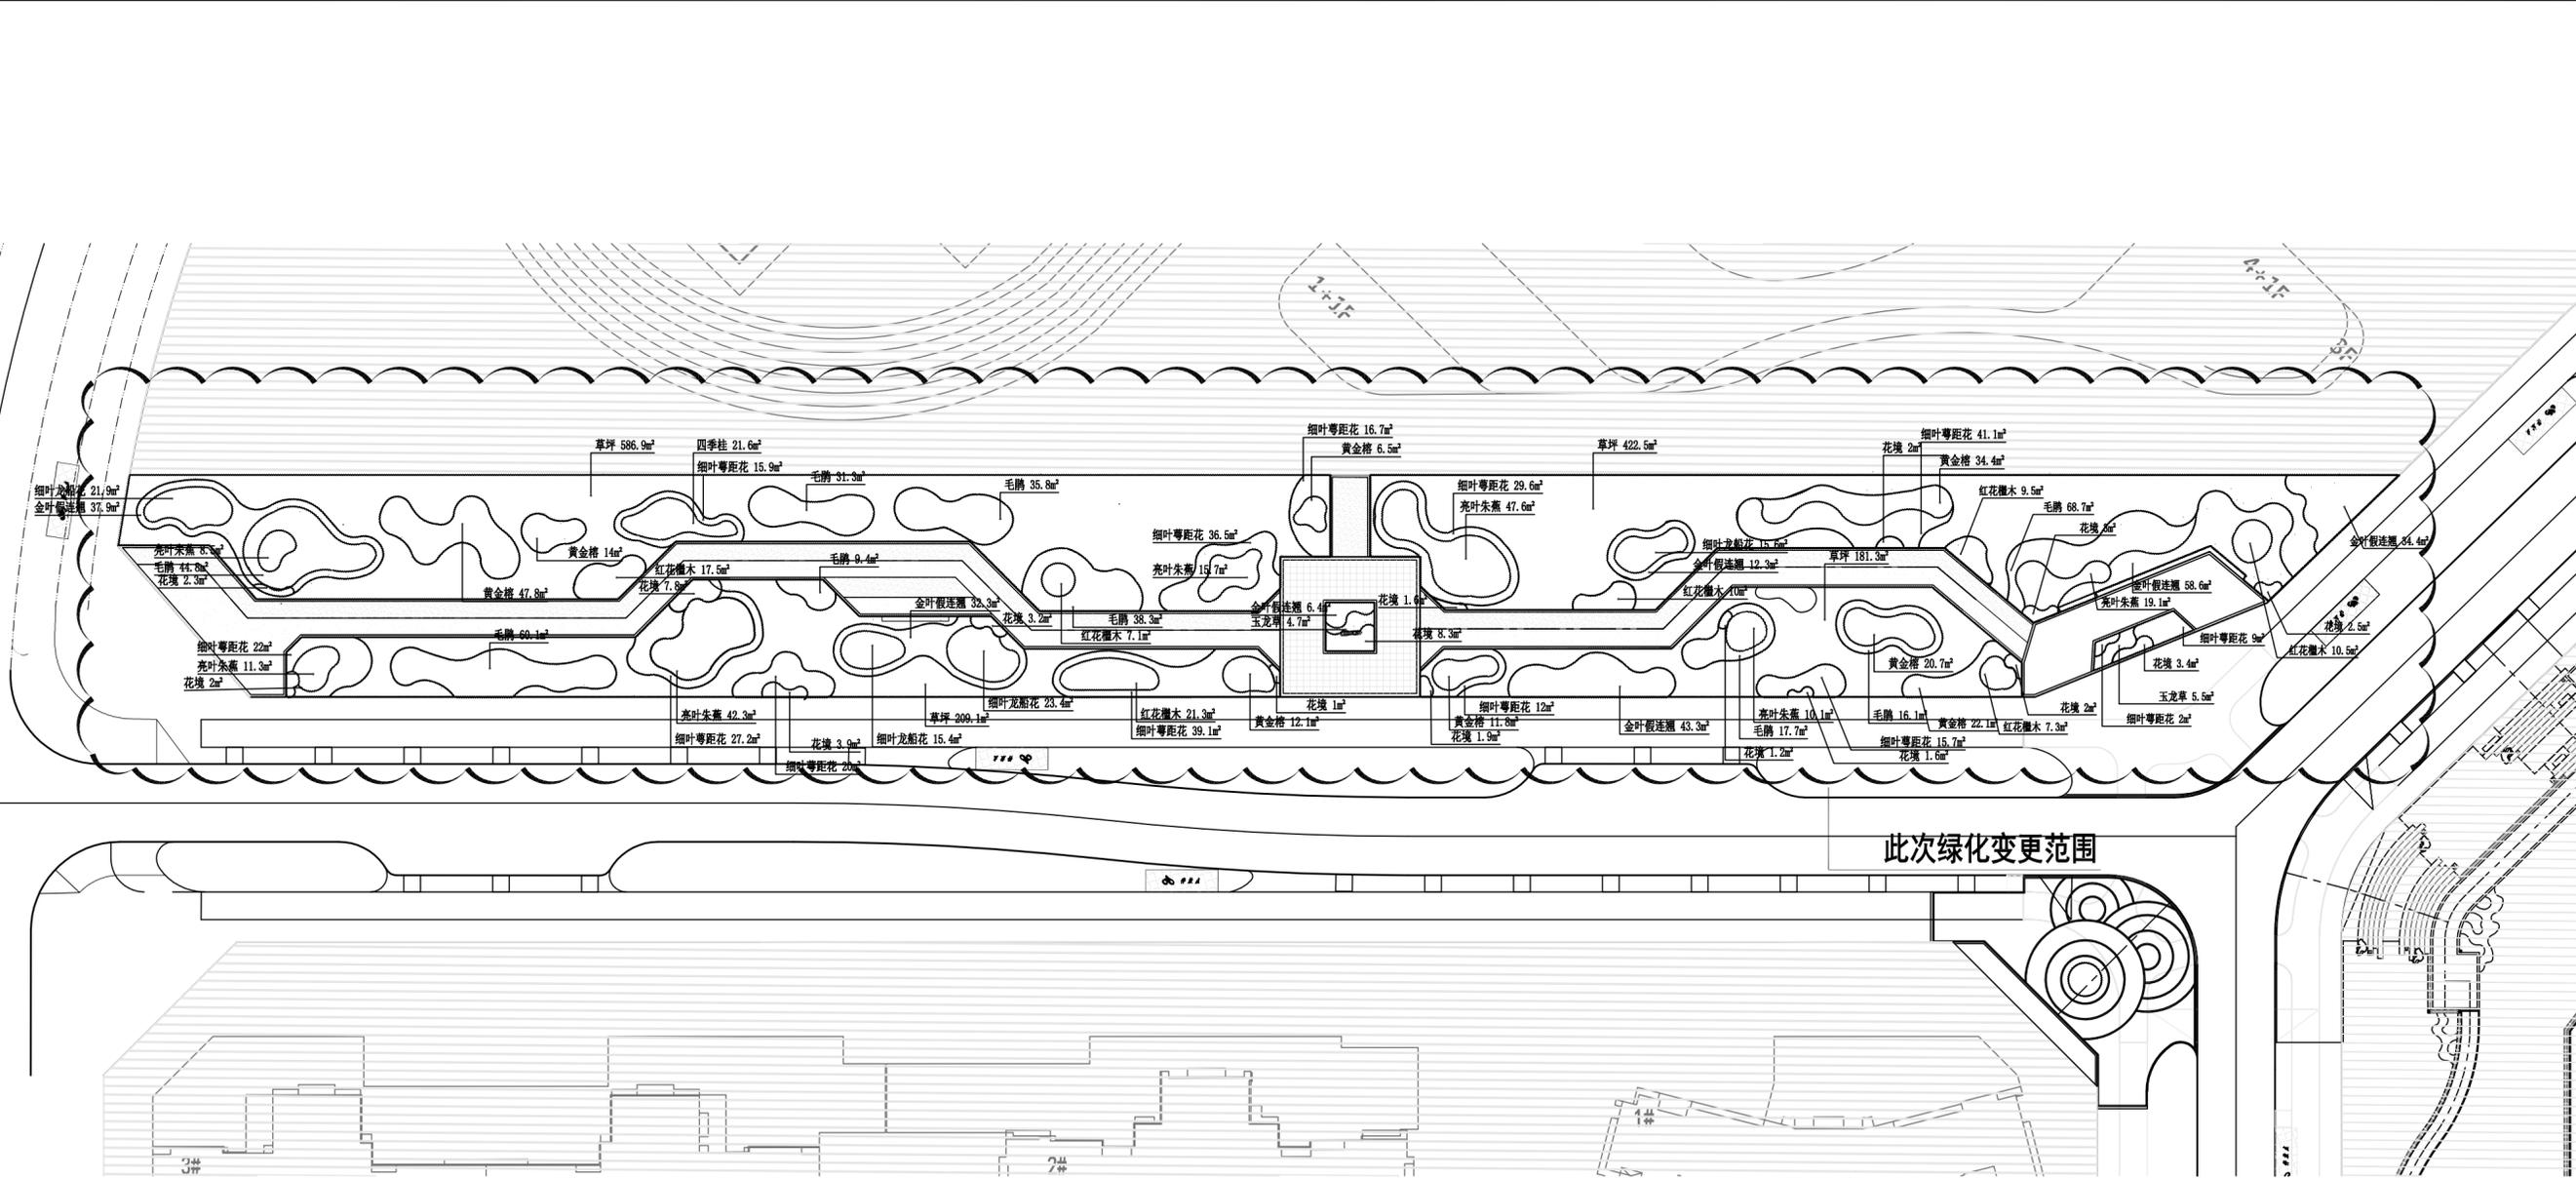

线型	名称
— · — · — · — · — · — · —	用地红线/分期自定义红线
— — — — —	道路中线

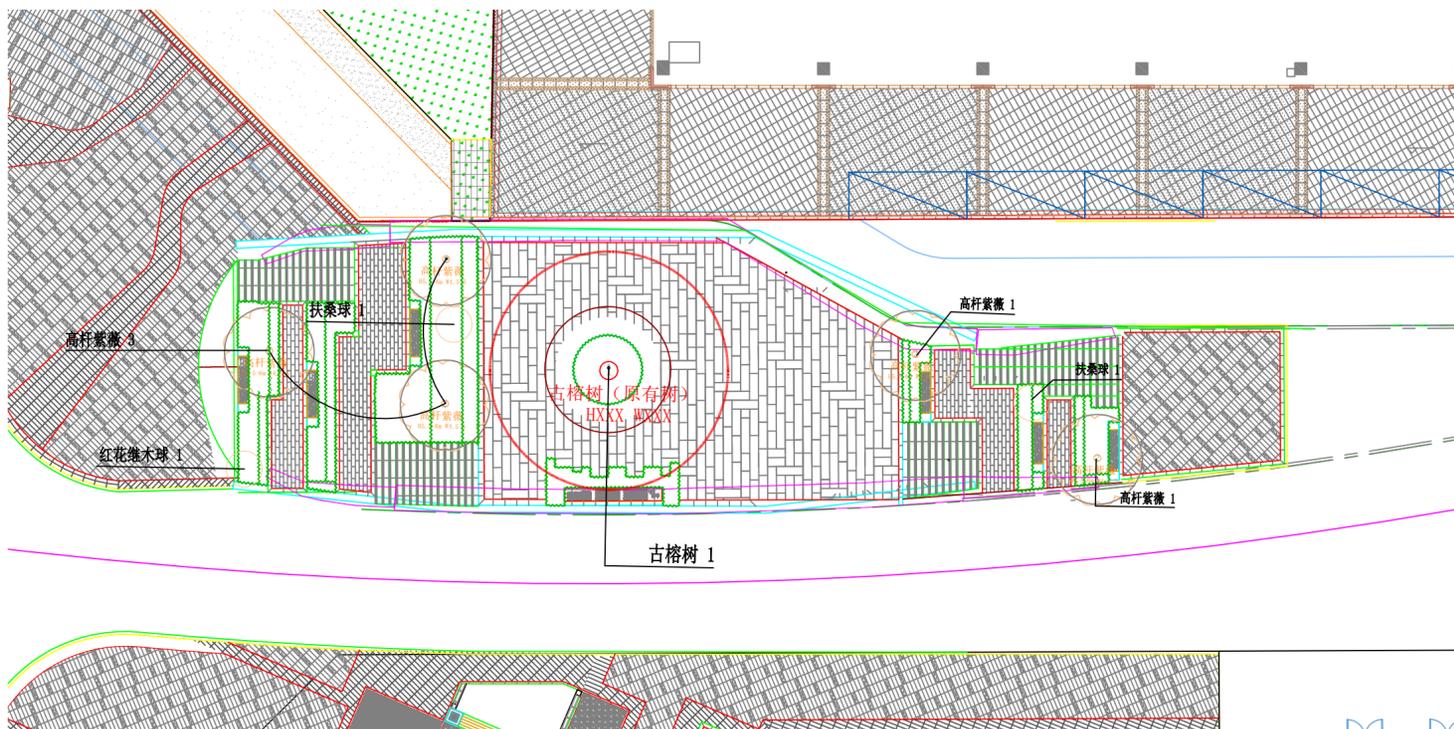

1 乔木种植设计平面图
SCALE 1:250

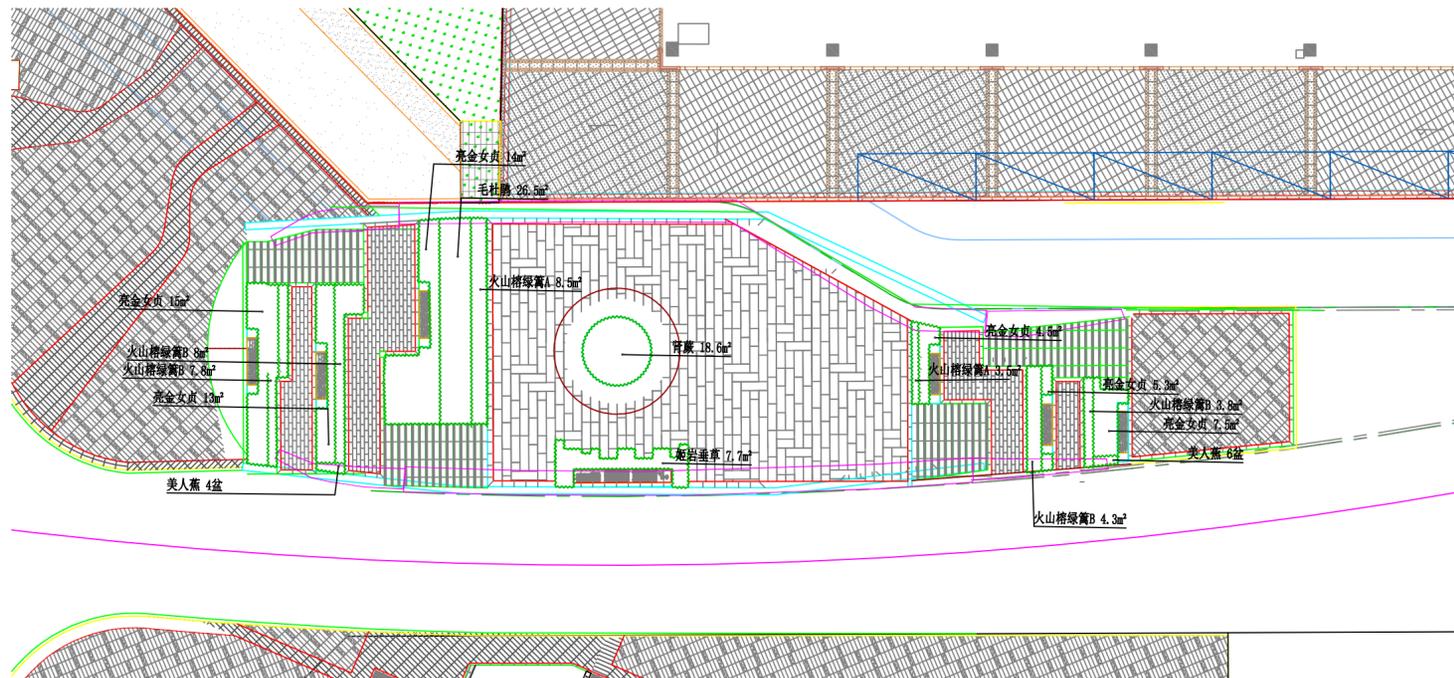

2 地被种植设计平面图
SCALE 1:250

苗木表

序号	名称	胸(地)径(cm)	高度(cm)	冠幅(cm)	数量	单位	要求	备注
1	高杆紫薇	16-17	550-600	450-500	5	株	假植苗, 假植二年以上, 全冠, 树形优美, 长势良好	分支点1.2-1.5cm, 枝下高>2.2m
序号	植物名称	胸径(cm)	高度(cm)	冠幅(cm)	数量	单位	要求	备注
1	火山榕绿篱A	—	160	40-50	12	m ²	密不露土, 9株/平米	柱状苗, 修剪后绿篱高度
2	火山榕绿篱B	—	120	40-50	23.9	m ²	密不露土, 9株/平米	柱状苗, 修剪后绿篱高度
3	红花继木球	—	120	120	1	株	球形, 冠幅饱满	
4	扶桑球	—	150	150	2	株	球形, 冠幅饱满	
5	毛杜鹃	—	50-60	40-45	26.5	m ²	密不露土, 64株/m ²	
6	亮金女贞	—	30-35	25-30	59.3	m ²	密不露土, 64株/m ²	
7	肾蕨	—	30-35	20-25	18.6	m ²	密不露土, 64株/m ²	
8	姬岩垂草	—	—	—	7.7	m ²	满铺, 密不露土	
9	美人蕉	—	100	50	10	盆	盆苗, 精品苗, 冠幅饱满	

备注
1: 土球覆盖物: 胸径大于25CM以上的乔木, 如乔木土球部分无法地被覆盖, 土球存在裸露的情况下, 按照每株数撒置面积为3平方, 厚度为50MM的松鳞或者陶粒作为覆盖物。具体工程量以现场实际施工计入。
2: 乔木支撑: 胸径区间在12-25CM以上的乔木, 采用杉木三角支撑, 杉木长度一般为树高的1/2-1/3。胸径大于25CM以上的乔木, 采用钢管三角支撑, 钢管长度一般为树高的1/2-1/3。钢管缠绕麻绳。树干与支撑杆夹角控制在30°, 同一规格苗木支撑角度偏差≤5°。具体工程量以现场实际施工计入。

声明 STATEMENT

- 1 本图纸版权属本公司所有, 任何单位个人如未获允许, 不得翻印。本图未经盖章无效。
 - 2 图纸上如有遗漏或与现场有矛盾之处, 请通知设计单位解决。
 - 3 图纸上尺寸以标注为准, 不得丈量图纸。
 - 4 图纸以最后变更日期为准, 其他版本自动作废。
- 1 The copyright belongs to the Company, anyone or company unit shall not reproduced it without permit. The drawing is invalid without the seal.
2 If the drawings have any omissions or inconsistencies to the scene, please notify the designers to solve, not measuring the drawings.
3 The size mark on the drawing is accurate, not measuring the drawings.
4 The last change date of the drawing is accurate, the others are invalid.

备注 REMARKS

图纸专用章: PROJECT SEAL

工程名称: PROJECT

钟宅北苑二期及钟宅民族小学项目周边绿化带工程

建设单位: CLIENT

审核 EXAMINED BY		
工程负责人 PROJECT CAPTAIN		
专业负责人 MAIN ENGINEER		
校对 CHECKED BY		
设计 DESIGNED BY		
制图 DRAWN BY		

图名: DRAWING

分区四绿化设计总平面图


变更日期	变更内容	变更人

工程编号 PROJECT No.	间-XM001	比例 SCALE	见图
图号 DWS NO.	LP-102	日期 DATE	202504

规划
景观
暖通
给排水
电气
自控
建筑
结构
市政
工艺
道路
桥梁
会
登
栏

苗木表一				
序号	植物名称	规格(cm*cm)	数量	单位
1	朴树	胸径28-30, 高度750-800, 冠幅450-500	1	株
2	香樟A	胸径28-30, 高度750-800, 冠幅450-500	2	株
3	香樟B	胸径13-14, 高度500-550, 冠幅300-350	9	株
4	桂花	胸径18-19, 高度400-500, 冠幅300-350	4	株
5	黄花风铃木	胸径13-15, 高度450-500, 冠幅300-350	3	株
6	丛生香樟	地径18-20, 高度400-450, 冠幅350-400	2	株
7	红花鸡蛋花	地径10-12, 高度250, 冠幅250	3	株
8	梅骨	地径10-12, 高度180-200, 冠幅200-220	5	株
9	含笑	地径10-12, 高度150-180, 冠幅180-200	5	株
10	三角梅	高度180-200, 冠幅100	3	株
11	杨梅	地径10-12, 高度150-180, 冠幅180-200	3	株
12	造型罗汉松	地径16, 高度250-300, 冠幅200-250	1	株

苗木表二				
序号	植物名称	规格(cm*cm)	数量	单位
13	红叶石楠球	高度120, 冠幅120	5	株
14	大叶栀子球	高度150, 冠幅150	9	株
15	黄金榕球	高度120, 冠幅120	4	株
16	金森女贞球	高度120, 冠幅120	4	株
17	红花继木	高度20, 冠幅12-15, 49株/m ²	18.5	m ²
18	黄金叶	高度20, 冠幅12-15, 64株/m ²	40.1	m ²
19	满天星	高度20, 冠幅12-15, 49株/m ²	103.5	m ²
20	小叶栀子	高度20, 冠幅12-15, 49株/m ²	61	m ²
21	花叶鹅掌柴	高度25, 冠幅15-20, 49株/m ²	41.3	m ²
22	金边假连翘	高度20, 冠幅12-15, 49株/m ²	40	m ²
23	朱蕉	高度25, 冠幅20, 49株/m ²	46.2	m ²
24	马尼拉草	满铺	1154.5	m ²

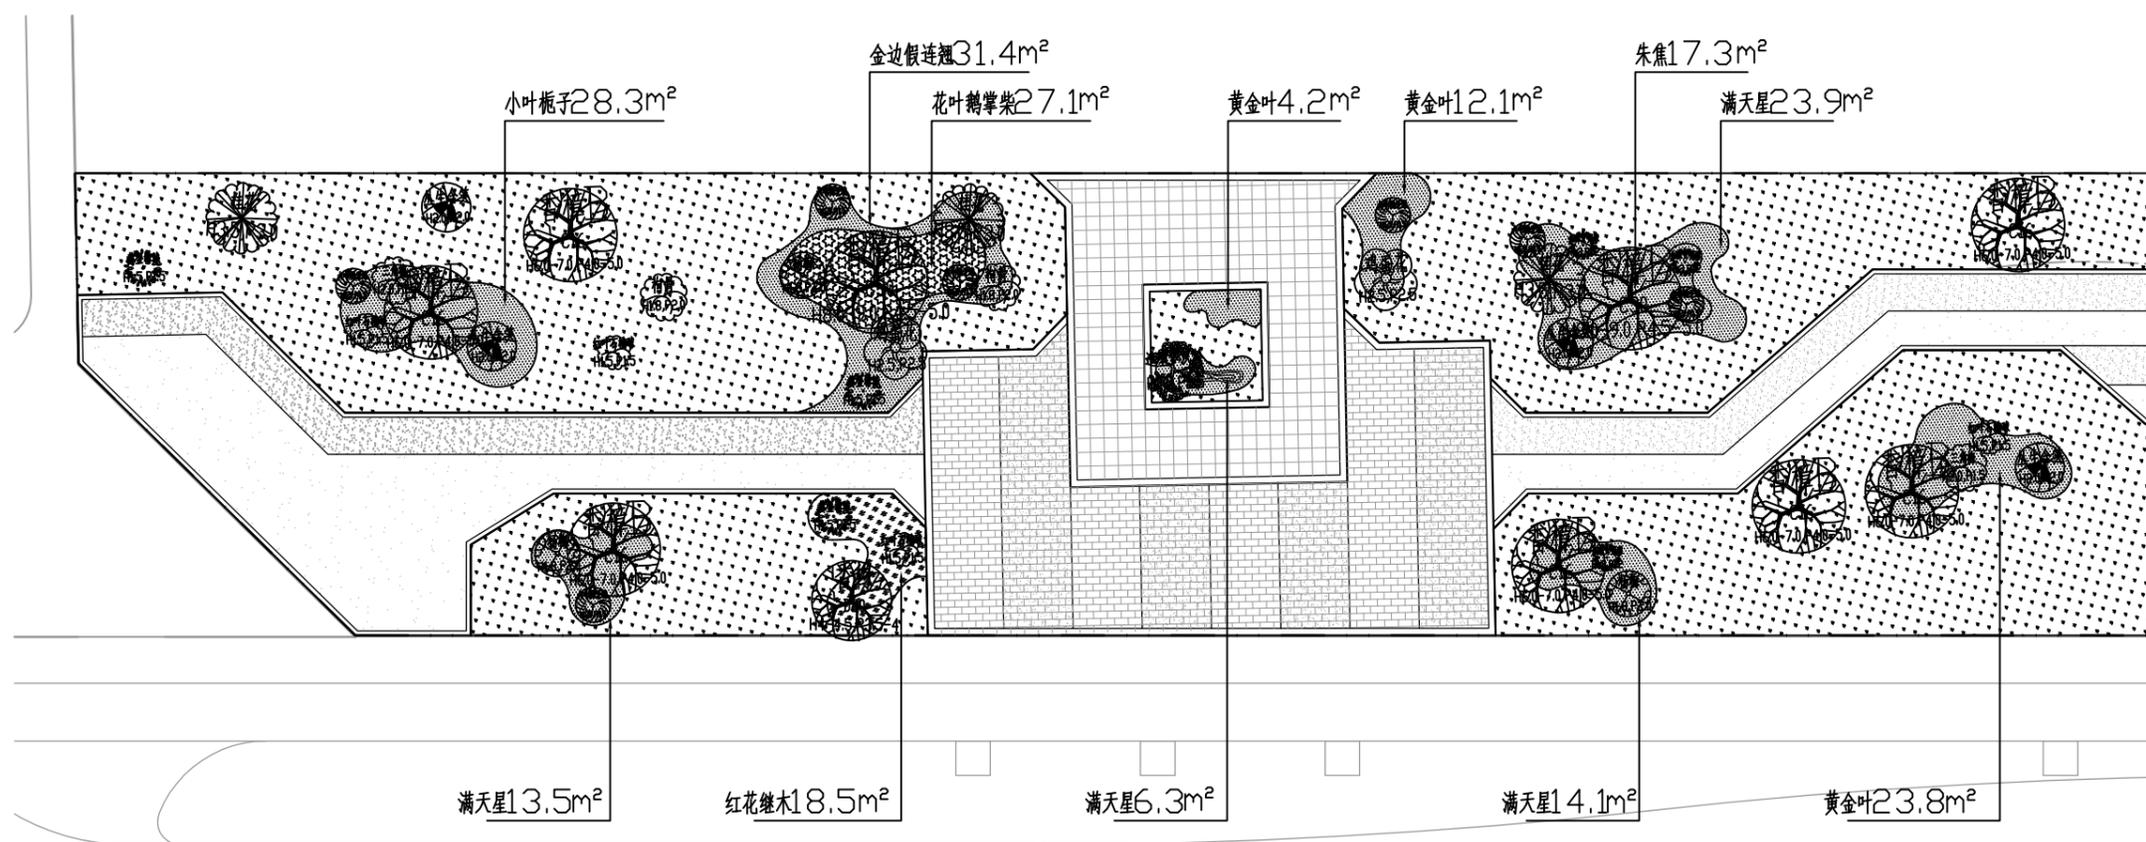


2号地块分区一绿化竣工平面图 1:300



	大连市市政设计研究院有限责任公司	项目负责人	李仕杰	审定	李仕杰	校核	詹志展	工程名称	钟宅北苑二期安置房项目周边绿化带工程	设计编号		图名	2号地块	图号	LHJ-03	设计阶段	竣工图
	市政行业甲级、建筑行业甲级、风景园林专项甲级、公路行业乙级 A121001384; 城乡规划乙级 142013; 工程勘察甲级 B121001384; 工程测量乙级 B221001381; 工程咨询甲级资质 甲072021010394; 通过质量、环境、职业健康安全认证。	专业负责人	詹志展	审核	李仕杰	设计	刘春	分项名称	绿化工程	分项编号	LH		日期		2025.01		修改号

规划	景观
暖通	给排水
电气	自控
建筑	结构
市政	工艺
道路	桥梁
会签栏	

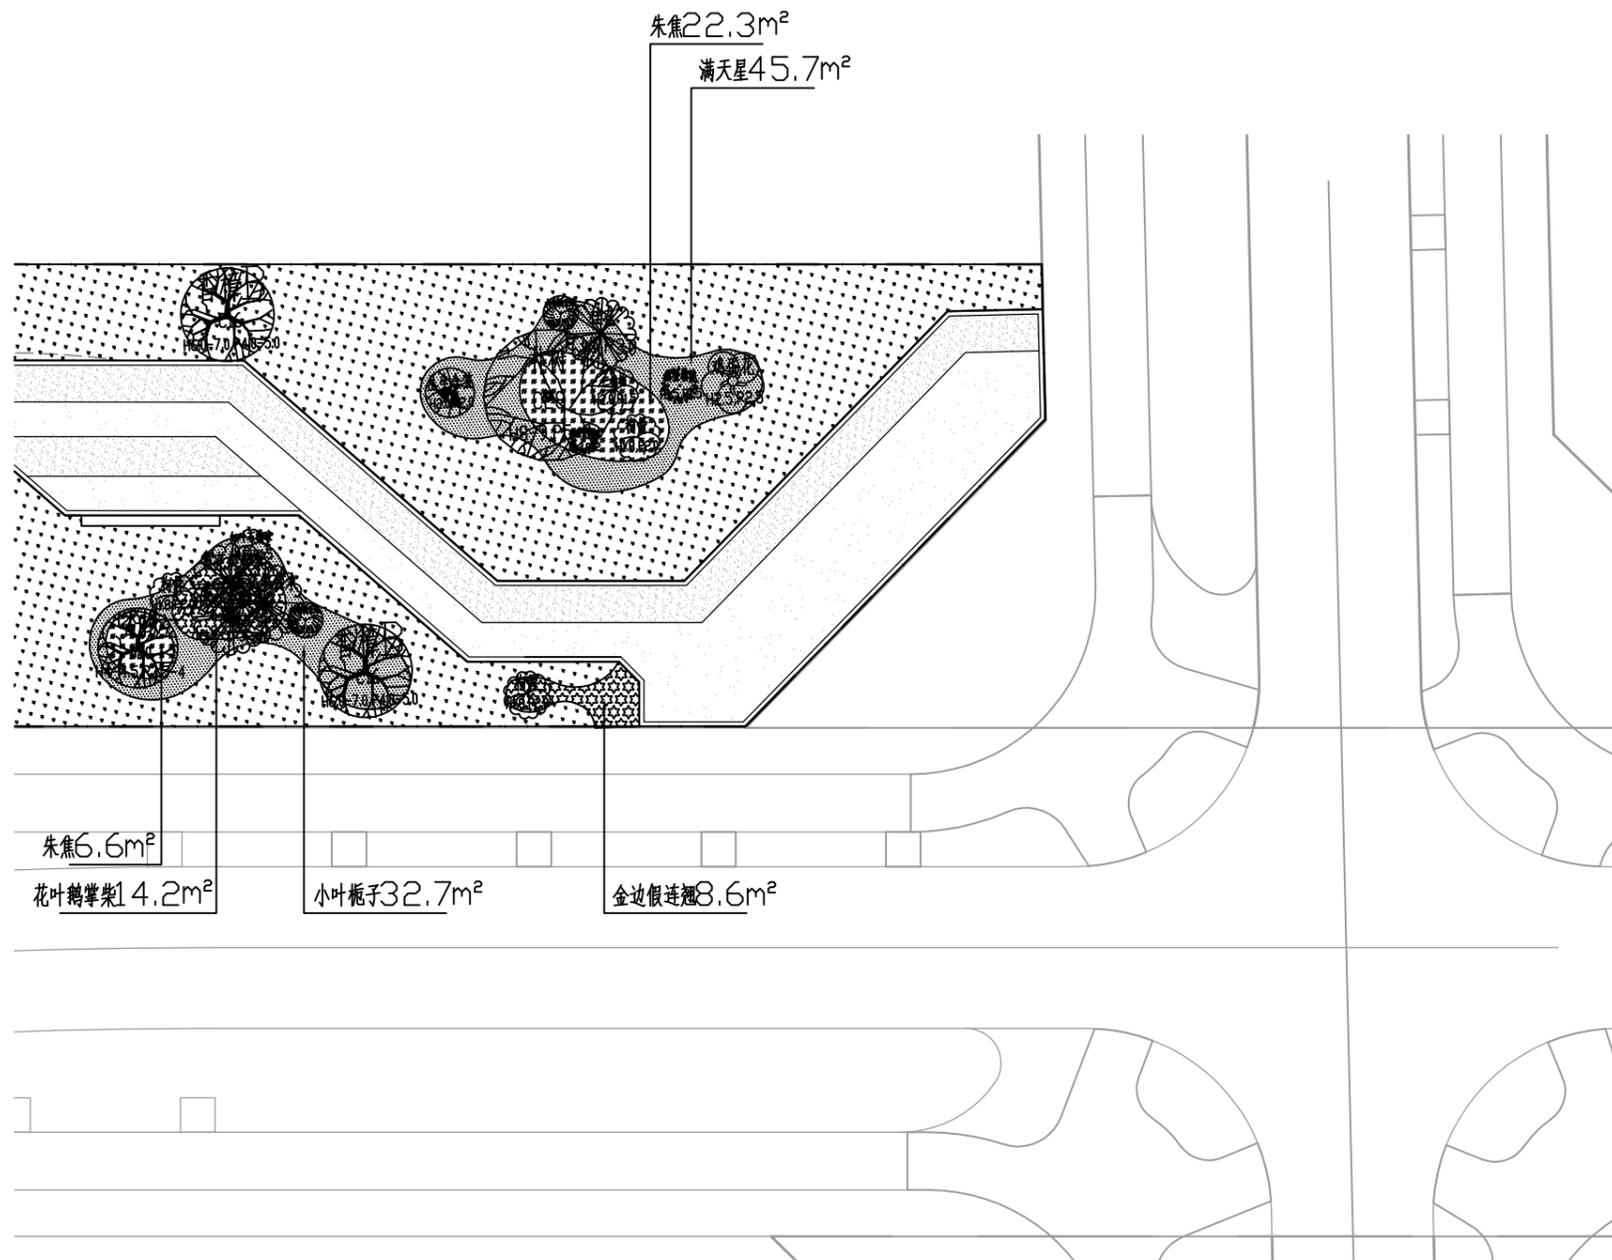


2号地块分区二绿化竣工平面图 1:300



	大连市市政设计研究院有限责任公司	项目负责人	李仕杰	审定	李仕杰	校核	詹志展	工程名称	神宅北苑二期安置房项目周边绿化带工程	设计编号		图名	2号地块 分区二绿化竣工平面图	图号	LHJ-04	设计阶段	竣工图
	市政行业甲级、建筑行业甲级、风景园林专项甲级、公路行业乙级 A121001384; 城乡规划乙级 142013;工程勘察甲级 B121001384;工程测量乙级 B221001381; 工程咨询甲级资质 甲072021010394;通过质量、环境、职业健康安全认证。	专业负责人	詹志展	审核	李仕杰	设计	刘春	分项名称	绿化工程	分项编号	LH	日期	2025.01	修改号			

无出图专用章 本签无效


规划
景观
暖通
给排水
电气
自控
建筑
结构
市政
工艺
道路
桥梁
会签栏

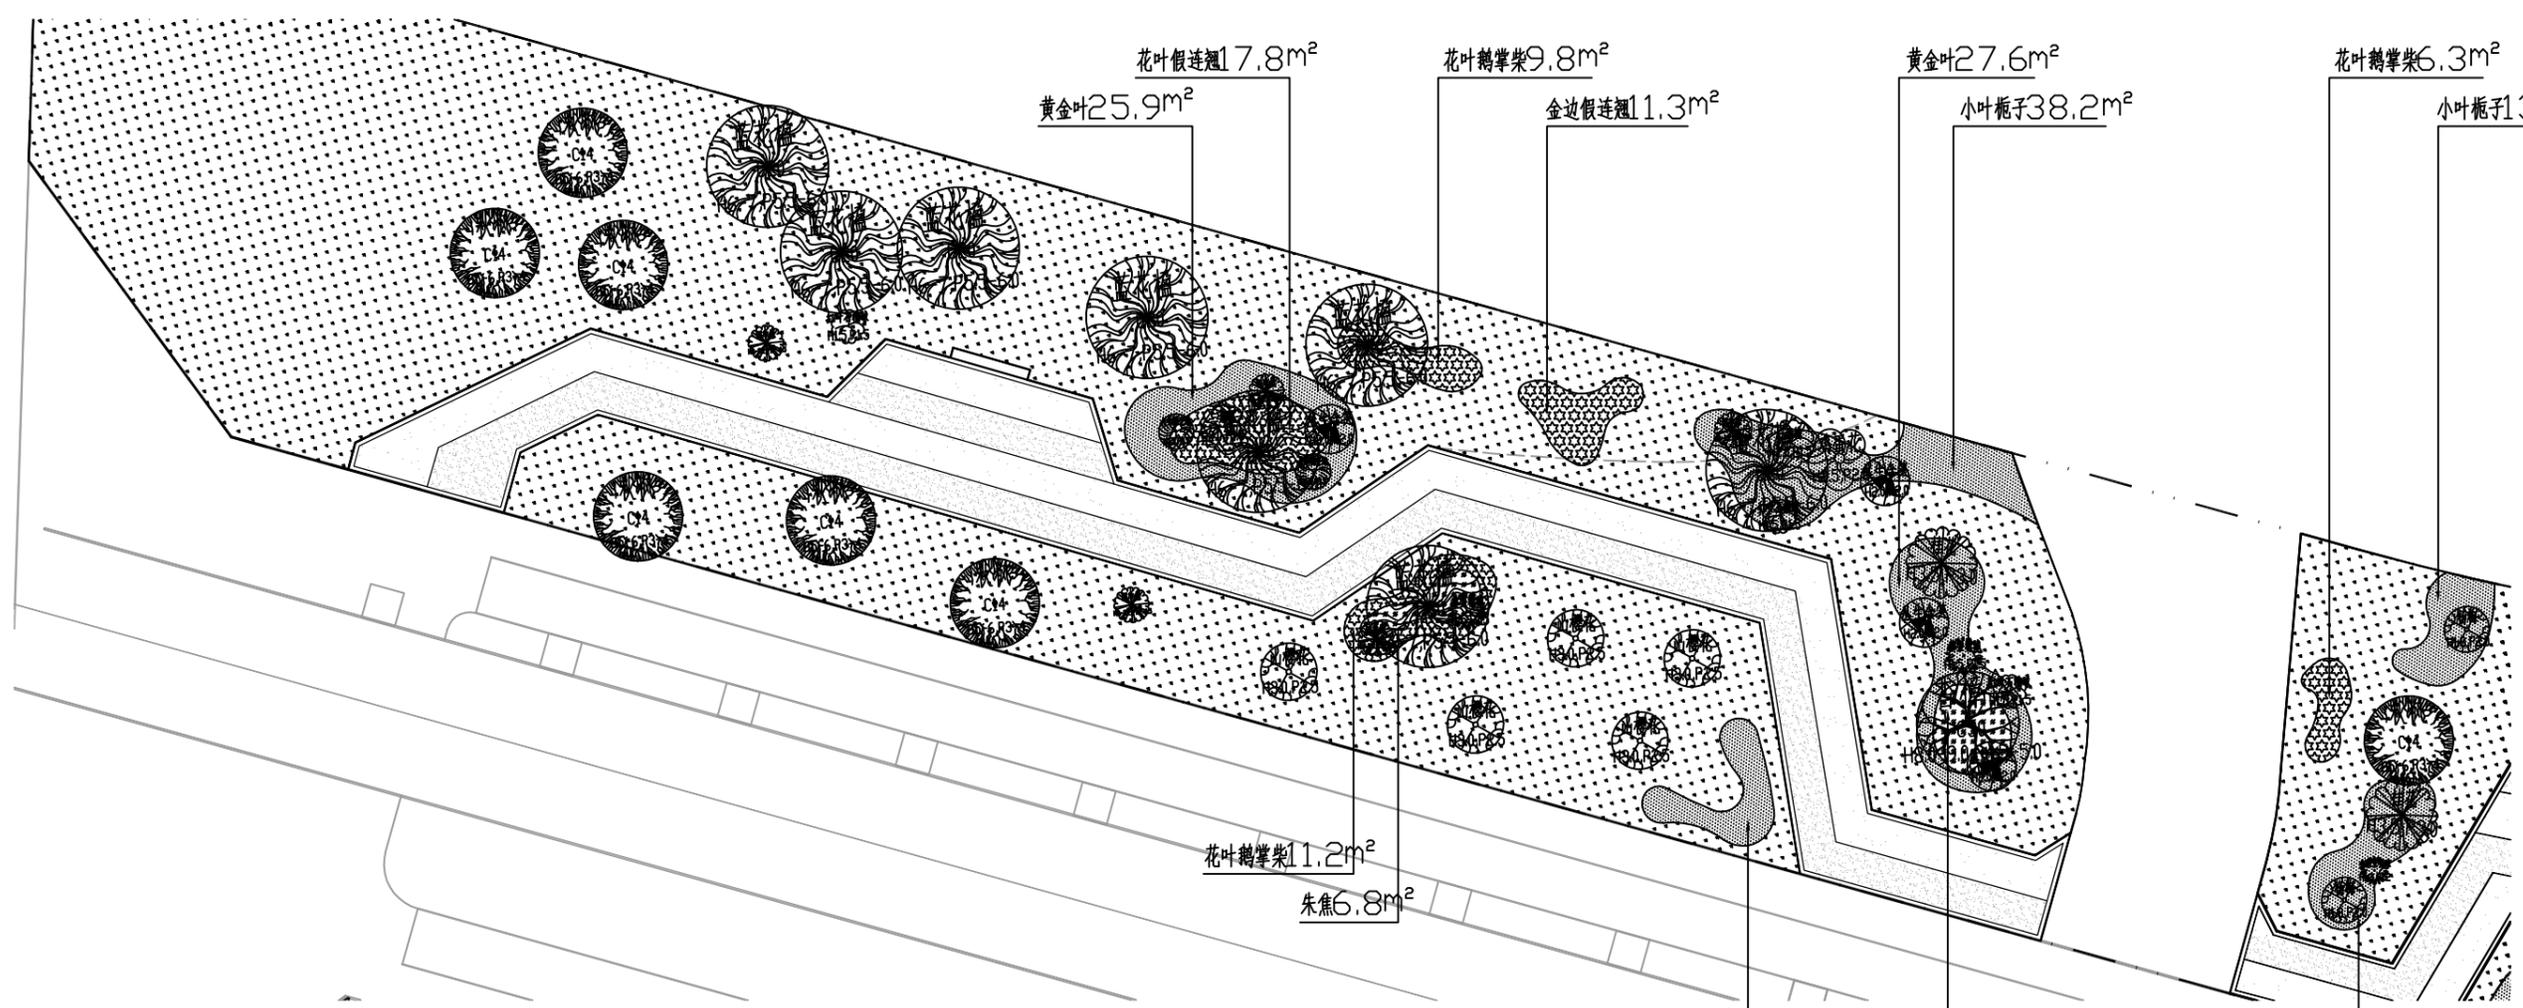

苗木表一				
序号	植物名称	规格(cm*cm)	数量	单位
1	朴树	胸径25, 高度750-800, 冠幅450-500	1	株
2	香樟A	胸径28-30, 高度750-800, 冠幅450-500	2	株
3	香樟B	胸径13-14, 高度500-550, 冠幅300-350	8	株
4	蓝花楸	胸径15-16, 高度500-550, 冠幅400-450	8	株
5	秋枫	胸径13-14, 高度500-550, 冠幅300-350	7	株
6	桂花	胸径18-20, 高度400-500, 冠幅300-350	5	株
7	黄花风铃木	胸径13-15, 高度450-500, 冠幅300-350	3	株
8	香樟	地径16, 高度400-450, 冠幅350-400	1	株
9	福建山樱花	胸径8-10, 高度400-450, 冠幅250-300	5	株
10	红花鸡蛋花	地径10-12, 高度250, 冠幅250	3	株
11	栾树	地径10-12, 高度180-200, 冠幅200-220	5	株
12	含笑	地径10-12, 高度150-180, 冠幅180-200	5	株
13	三角梅	高度180-200, 冠幅100	4	株
14	杨梅	地径6-8, 高度120-150, 冠幅160-180	10	株
15	四季桂	地径6-8, 高度180-200, 冠幅120-150	5	株
16	造型罗汉松	地径18, 高度250-300, 冠幅200-250	1	株

苗木表二				
序号	植物名称	规格(cm*cm)	数量	单位
17	红叶石楠球	高度120, 冠幅120	5	株
18	大叶栀子球	高度150, 冠幅150	5	株
19	黄金榕球	高度120, 冠幅120	4	株
20	金森女贞球	高度120, 冠幅120	4	株
21	红花继木	高度20, 冠幅12-15, 49株/m²	67.2	m²
22	黄金叶	高度20, 冠幅12-15, 64株/m²	119.7	m²
23	满天星	高度20, 冠幅12-15, 49株/m²	80.8	m²
24	小叶栀子	高度20, 冠幅12-15, 49株/m²	148.6	m²
25	花叶鹅掌柴	高度25, 冠幅15-20, 49株/m²	78.9	m²
26	金边假连翘	高度20, 冠幅12-15, 49株/m²	60.4	m²
27	朱蕉	高度25, 冠幅20, 49株/m²	17.3	m²
28	花叶假连翘	高度20, 冠幅12-15, 64株/m²	17.8	m²
29	佛甲草	高度15, 冠幅12-15, 袋装苗, 64株/m²	7.9	m²
30	玉龙草	高度10, 冠幅10, 袋装苗, 81株/m²	11.2	m²
31	马尼拉草	满铺	2370.7	m²

3号地块分区一绿化竣工平面图 1:300

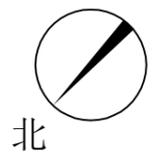


	大连市市政设计研究院有限责任公司	项目负责人	赵世林	审定	赵世林	校核	詹志展	工程名称	神宅北苑二期安置房项目周边绿化带工程	设计编号		图名	3号地块 分区一绿化竣工平面图	图号	LHJ-05	设计阶段	竣工图
	市政行业甲级、建筑行业甲级、风景园林专项甲级、公路行业乙级 A121001384; 城乡规划乙级 142013; 工程勘察甲级 B121001384; 工程测量乙级 B221001381; 工程咨询甲级资质 甲072021010394; 通过质量、环境、职业健康安全认证。	专业负责人	詹志展	审核	李仁鸣	设计	刘春	分项名称	绿化工程	分项编号	LH	日期	2025.01	修改号			

无出图专用章 本签无效

花境苗统计表						
序号	植物名称	规格 (cm*cm)	种植密度 (株/m ²)	工程量 (m ²)	数量	单位
1	西洋杜鹃	高度30, 冠幅25	25	13.5	338	株
2	亮叶朱蕉	高度40, 冠幅15	36	10	360	株
3	彩霞变叶木	高度30, 冠幅25	25	8.2	205	株
4	金边艳山姜	高度35, 冠幅25	25	7.6	190	株

规划
景观
暖通
给排水
电气
自控
建筑
结构
市政
工艺
道路
桥梁
会签栏

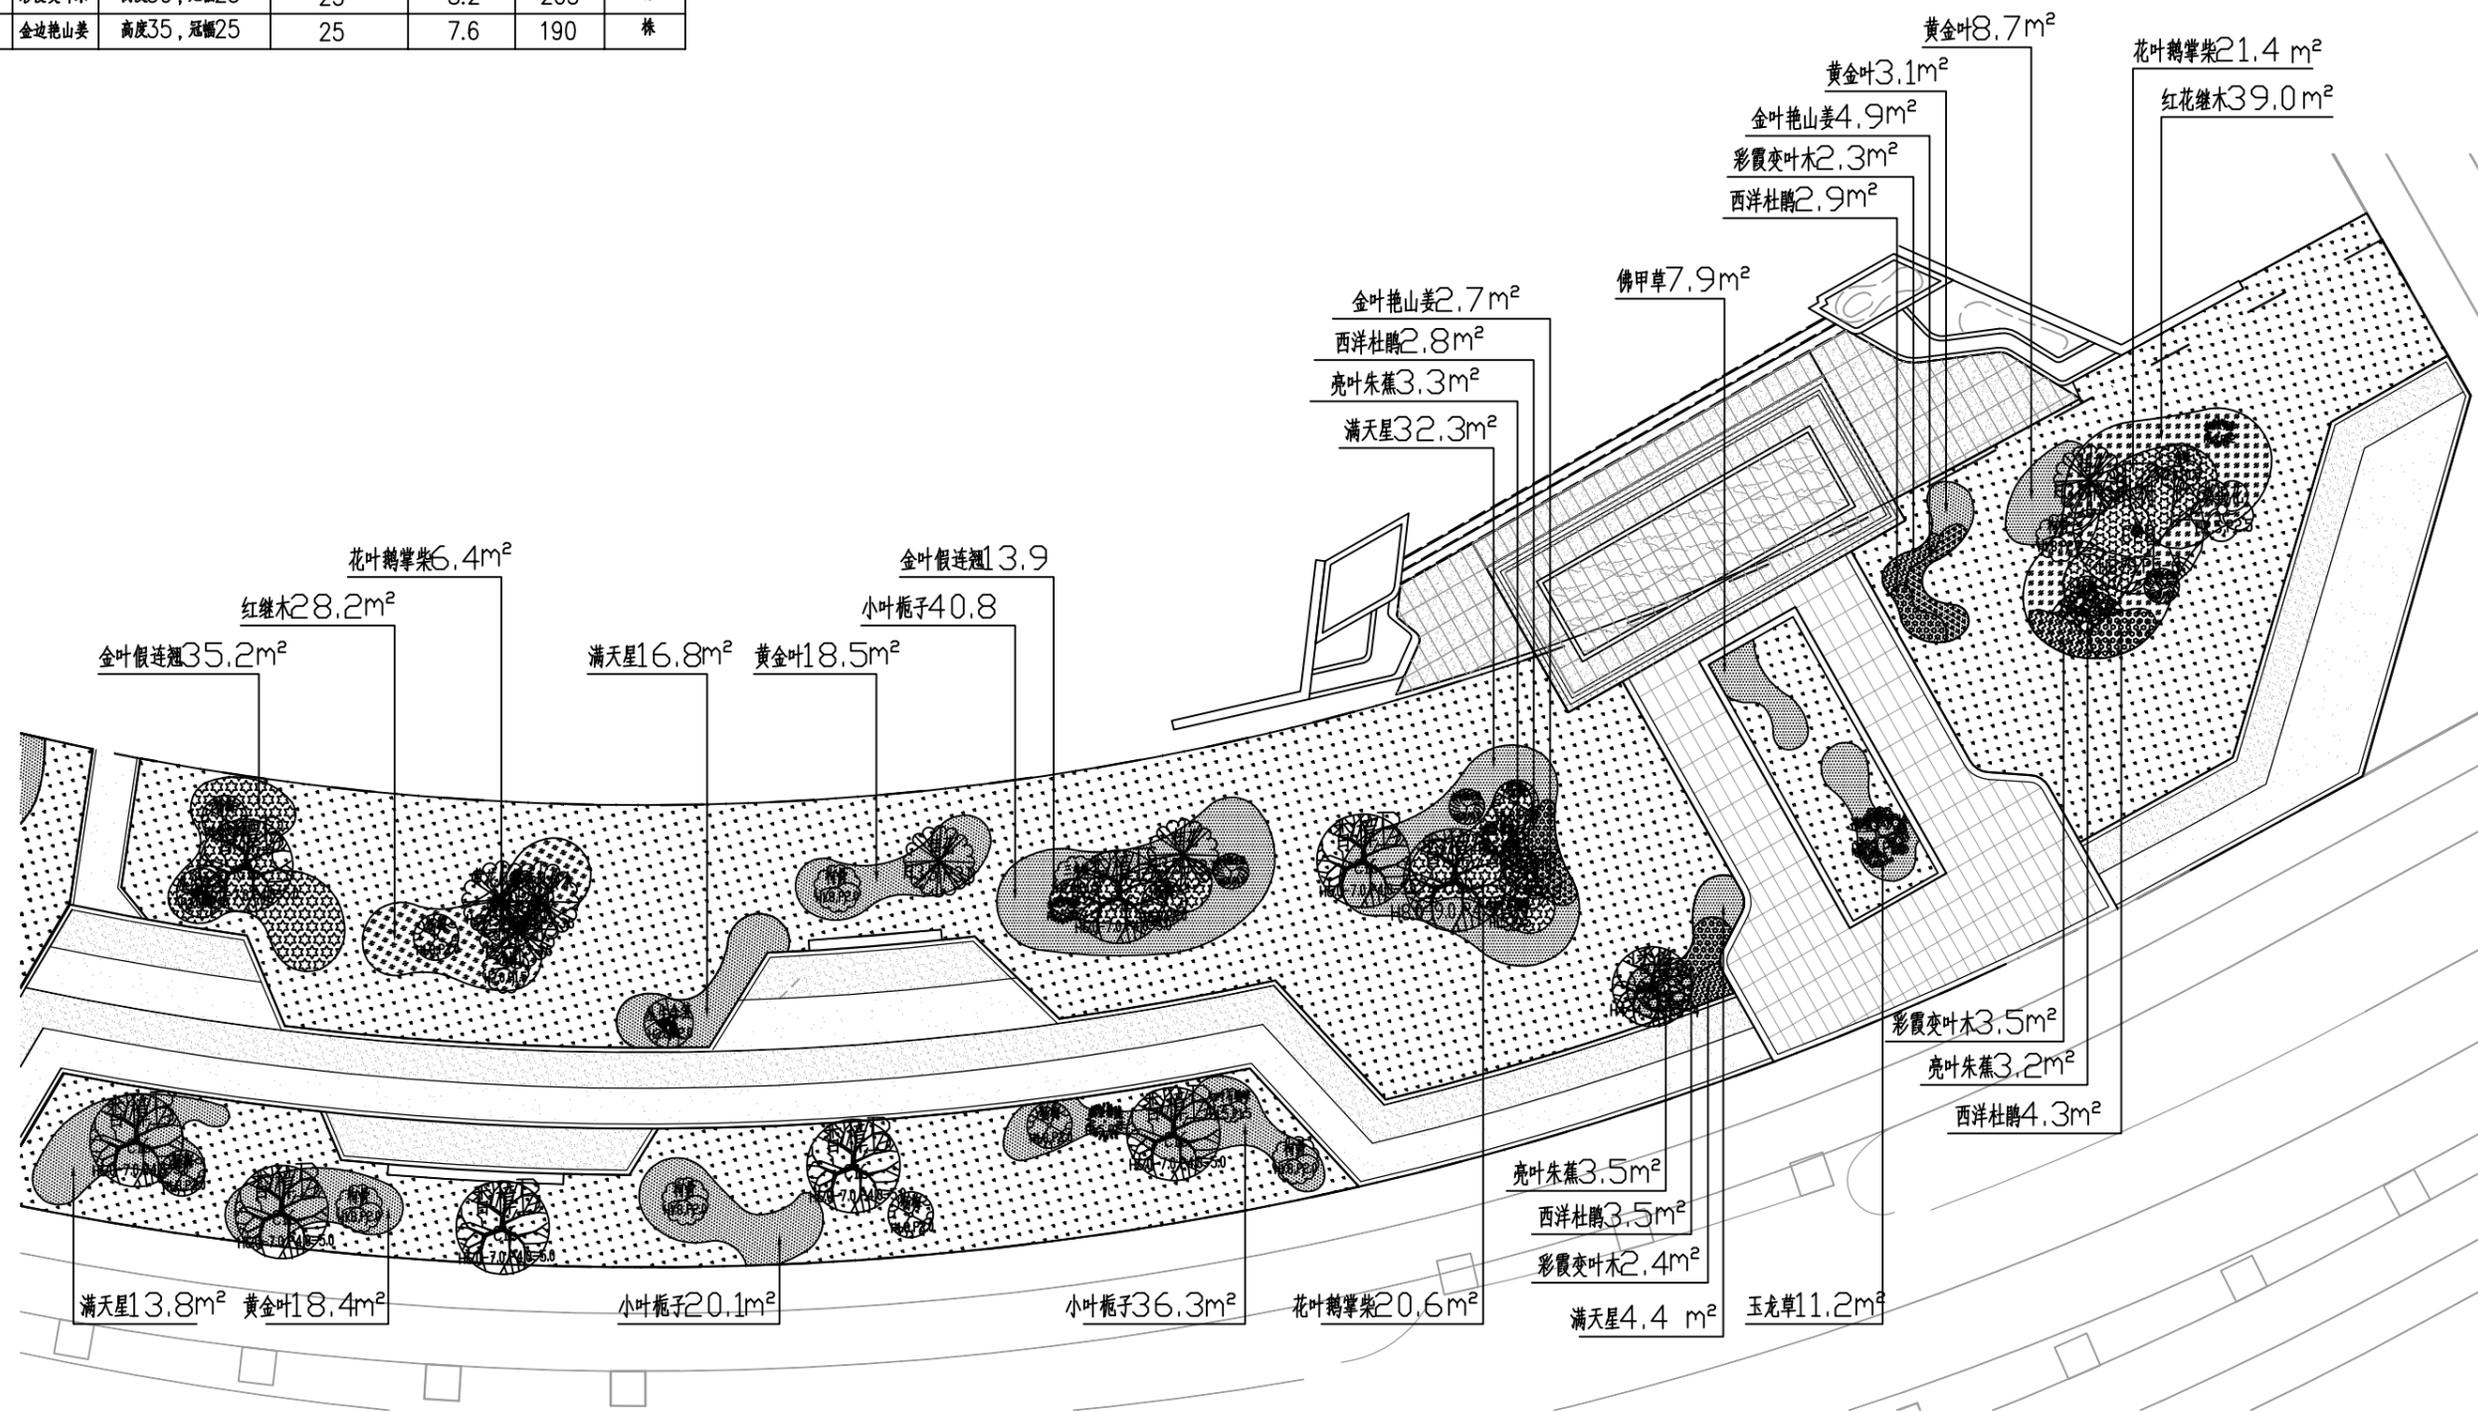


3号地块分区二绿化竣工平面图 1:300



	大连市市政设计研究院有限责任公司	项目负责人	李仕杰	审定	李仕杰	校核	詹志展	工程名称	神宅北苑二期安置房项目周边绿化带工程	设计编号		图名	3号地块 分区二绿化竣工平面图	图号	LHJ-06	设计阶段	竣工图
	市政行业甲级、建筑行业甲级、风景园林专项甲级、公路行业乙级 A121001384; 城乡规划乙级 142013;工程勘察甲级 B121001384;工程测量乙级 B221001381; 工程咨询甲级资质 甲072021010394;通过质量、环境、职业健康安全认证。	专业负责人	詹志展	审核	李仕杰	设计	刘春	分项名称	绿化工程	分项编号	LH	日期	2025.01	修改号			

无出图专用章 本签无效

规划
景观
暖通
给排水
电气
自控
建筑
结构
市政
工艺
道路
桥梁
会
登
栏

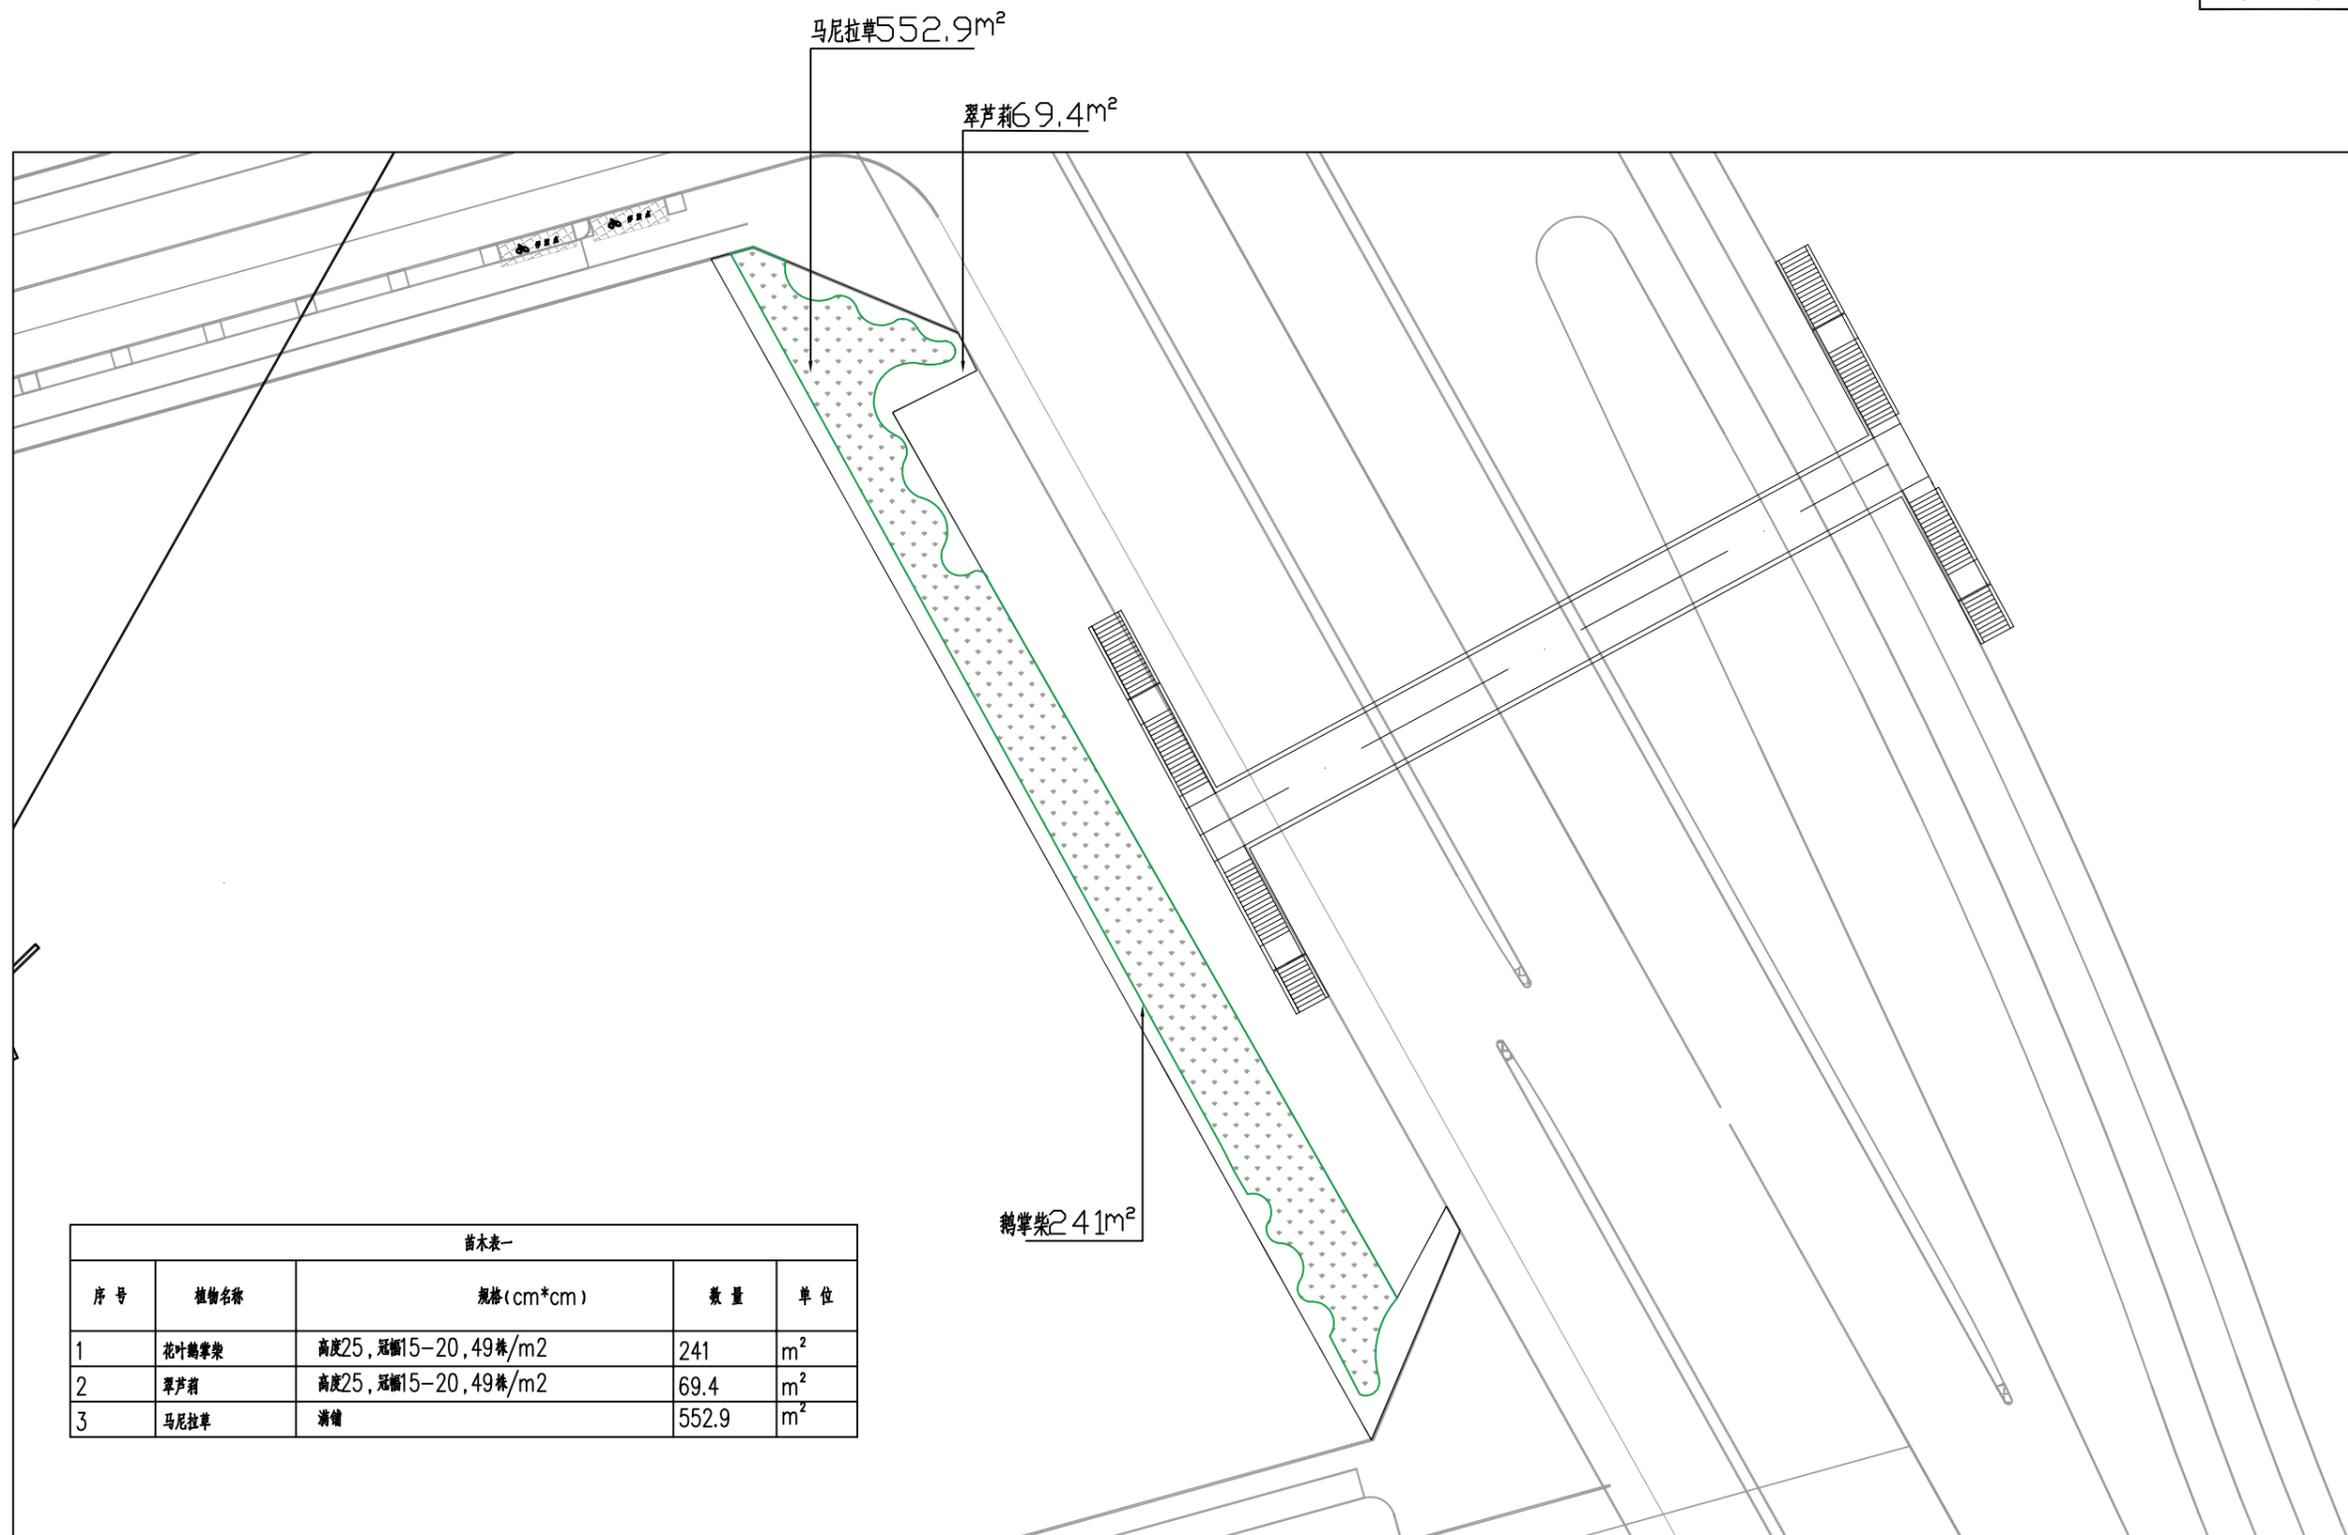

苗木表一				
序号	植物名称	规格 (cm*cm)	数量	单位
1	花叶鹅掌柴	高度25, 冠幅15-20, 49株/m ²	241	m ²
2	翠芦莉	高度25, 冠幅15-20, 49株/m ²	69.4	m ²
3	马尼拉草	满铺	552.9	m ²

4号地块分区一绿化竣工平面图 1:300



北

	大连市市政设计研究院有限责任公司	项目负责人	李仕杰	审定	李仕杰	校核	詹志展	工程名称	神宅北苑二期安置房项目周边绿化带工程	设计编号		图名	4号地块 分区一绿化竣工平面图	图号	LHJ-07	设计阶段	竣工图
	市政行业甲级、建筑行业甲级、风景园林专项甲级、公路行业乙级 A121001384; 城乡规划乙级 142013; 工程勘察甲级 B121001384; 工程测量乙级 B221001381; 工程咨询甲级资质 甲072021010394; 通过质量、环境、职业健康安全认证。	专业负责人	詹志展	审核	李仕杰	设计	刘春	分项名称	绿化工程	分项编号	LH	图名	4号地块 分区一绿化竣工平面图	日期	2025.01	修改号	

无出图专用章 本签无效