


专业	姓名	日期	专业	姓名	日期
建筑			暖通		
结构			电气		
给排水					

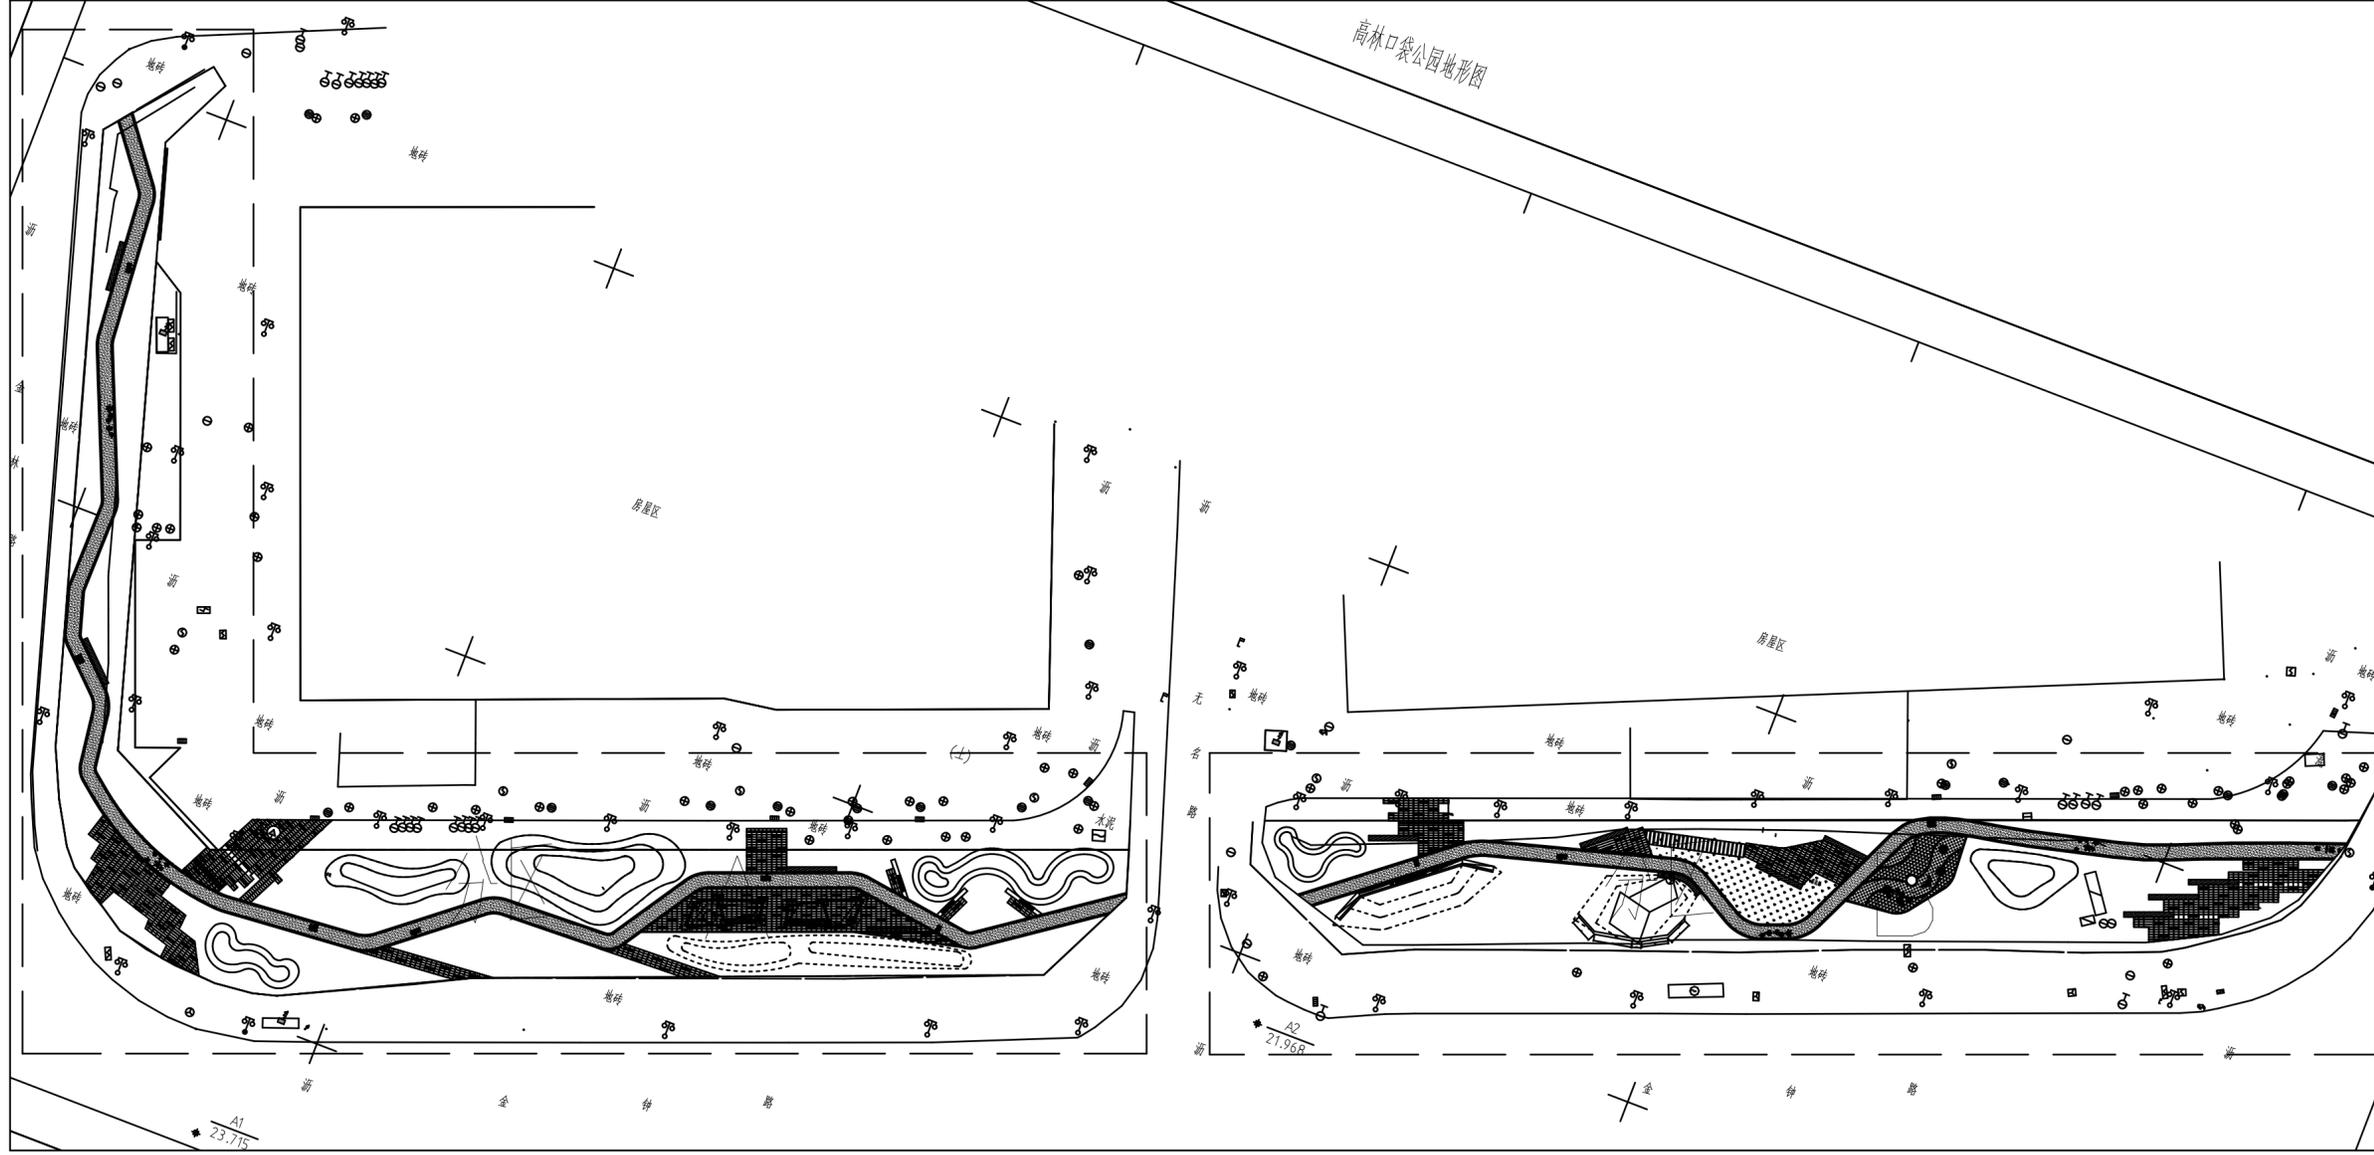

总图索引图 1:600

福建忠民集团有限公司		
咨询单位 CO-OPERATED WITH		
图纸专用章		
注册建筑(结构)师执业章		
1	竣工图	
版本	内容	日期
施工图审查单位		
施工图审查合格书编号		
工程名称 高林金林社区发展中心绿地改造工程		
项目名称 高林金林社区发展中心绿地改造工程		
建设单位 湖里区园林绿化中心		
审 定		
工程负责人		
专业负责人		
审 核		
校 对		
设 计		
制 图		
图 名	总图索引图	
工程编号	YY-2023-KDGY03	
图 别	建筑	
图 号	Z-01	
日 期		