版号	竣	日期	2021.11
共	页	第	页

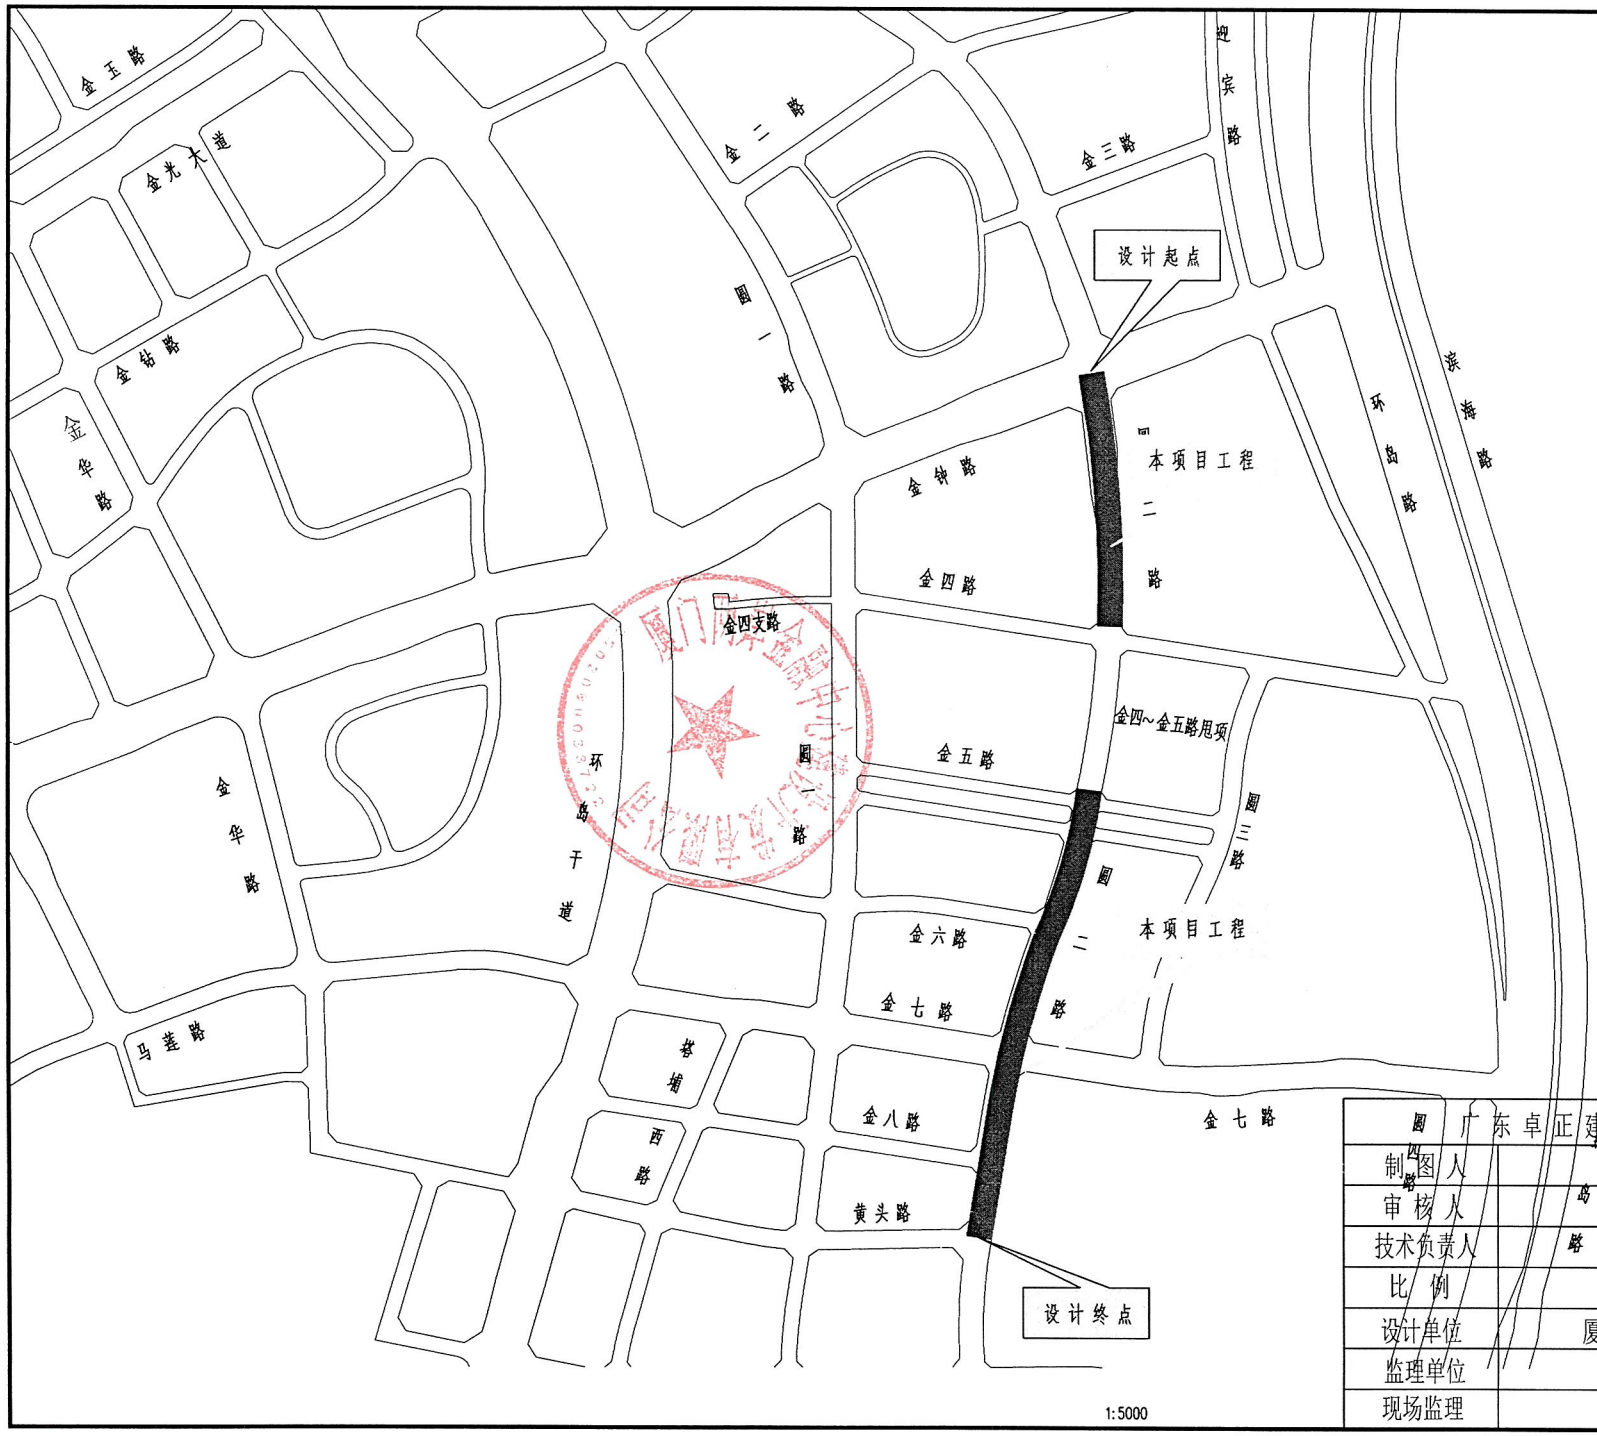

广东卓正建设工程有限公司			
制图人		周边路网关系图 竣工图	
审核人			
技术负责人		编制日期	2021年11月15日
比例		图号	
设计单位	厦门市市政工程设计院有限公司		
监理单位	国机中兴工程咨询有限公司		
现场监理		总监	