厦门市湖里区住房和建设局文件

厦湖住建〔2025〕271号

湖里区住房和建设局关于下达厦门两岸金融中心核心启动区市政道路一期工程－圆二路道路清扫保洁任务的通知

区市政园林环卫中心：

由厦门两岸金融中心建设开发有限公司建设的厦门两岸金融中心核心启动区市政道路一期工程－圆二路已移交我局管理。为确保市政道路的整洁，决定自2025年12月10日起由你中心承担该工程道路的清扫保洁任务。具体情况如下：

一、路段范围

厦门两岸金融中心核心启动区市政道路一期工程－圆二路：金钟路-金四路、金五路-黄头路。

二、移交面积

圆二路机动车道：长 695.626 米，宽 7*2 米，面积为 8393.4 平方米（含交叉口）;人行道：长 695.626 米，宽 3.5 米（单侧），面积为 3457.97 平方米（含交叉口）。

总面积为 11851.37 平方米（含交叉口）。

三、补充说明

英蓝借用车行道面积 430.5 平方米，人行道面积 615 平方米；厦门银行总部大厦借用车行道面积约 2034 平方米，人行道面积约 824 平方米；厦门农商银行借用车行道面积 1646.9 平方米，人行道面积 876.43 平方米。共计借用车行道总面积 4111.4 平方米，人行道总面积 2315.43 平方米。以上借用面积于借用期满后由各借用单位按道路移交标准修复完成后向我局办理移交手续。

接文后，请你中心向区财政局申请道路清扫保洁经费。

附件：1.道路平面设计图

2.路网关系图

厦门市湖里区住房和建设局

2025 年 12 月 8 日

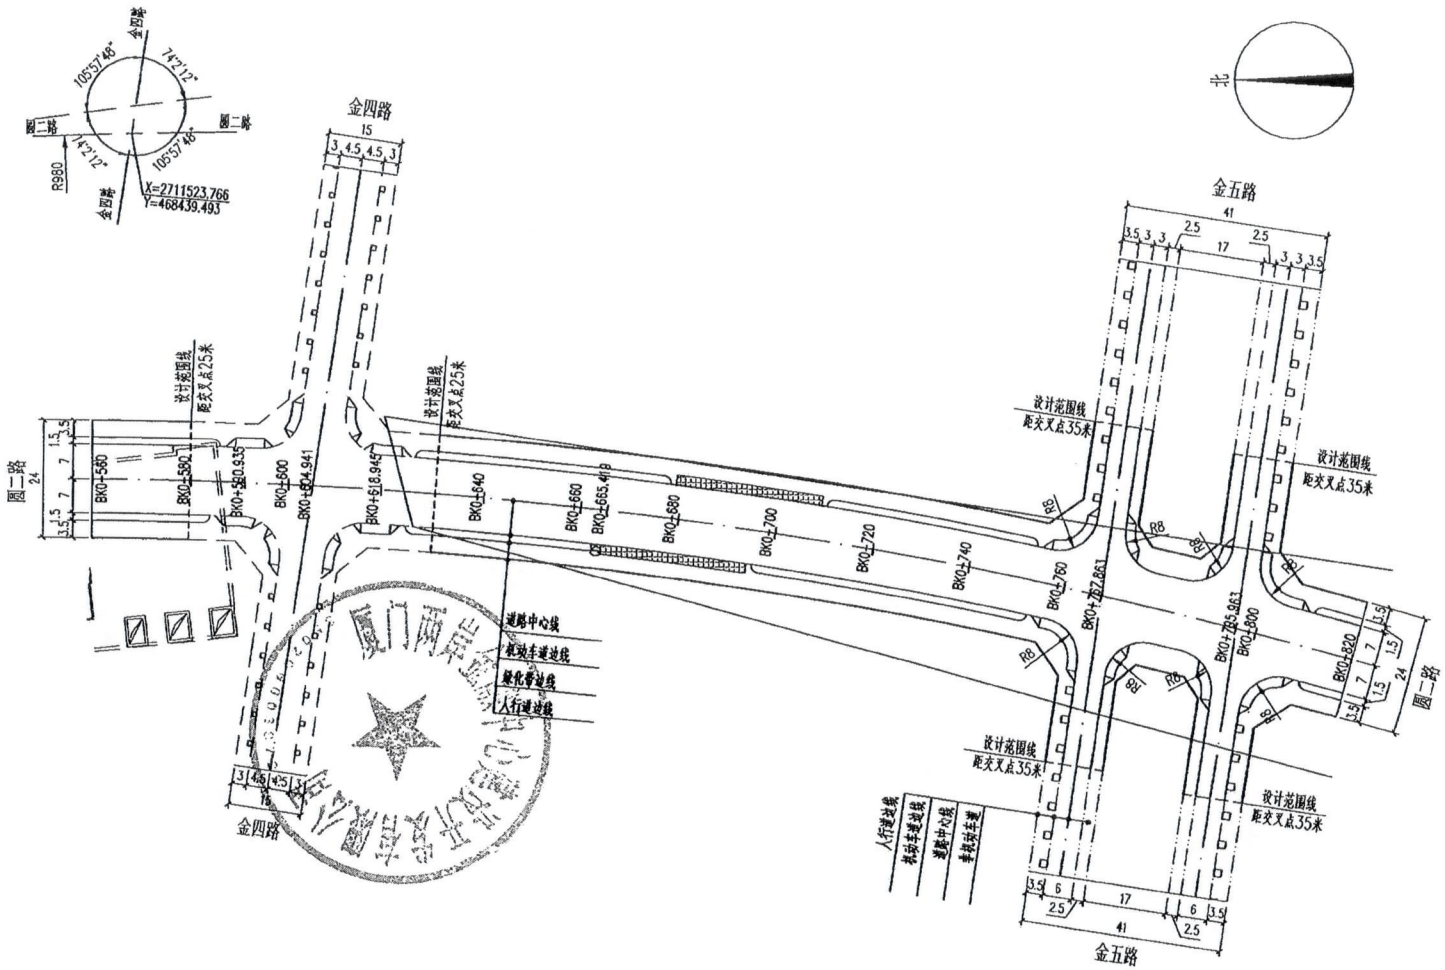

厦门市市政工程设计院有限公司	? ?		?????		? ?		???	????????????????????-????????????		???	15073DL0S(H???	????	???	01	日 期	2018?
	?????		? ?		? ?		? ?	???	? ?	1:1000	? ?	道路平面设计图	? ?	03		05?31?

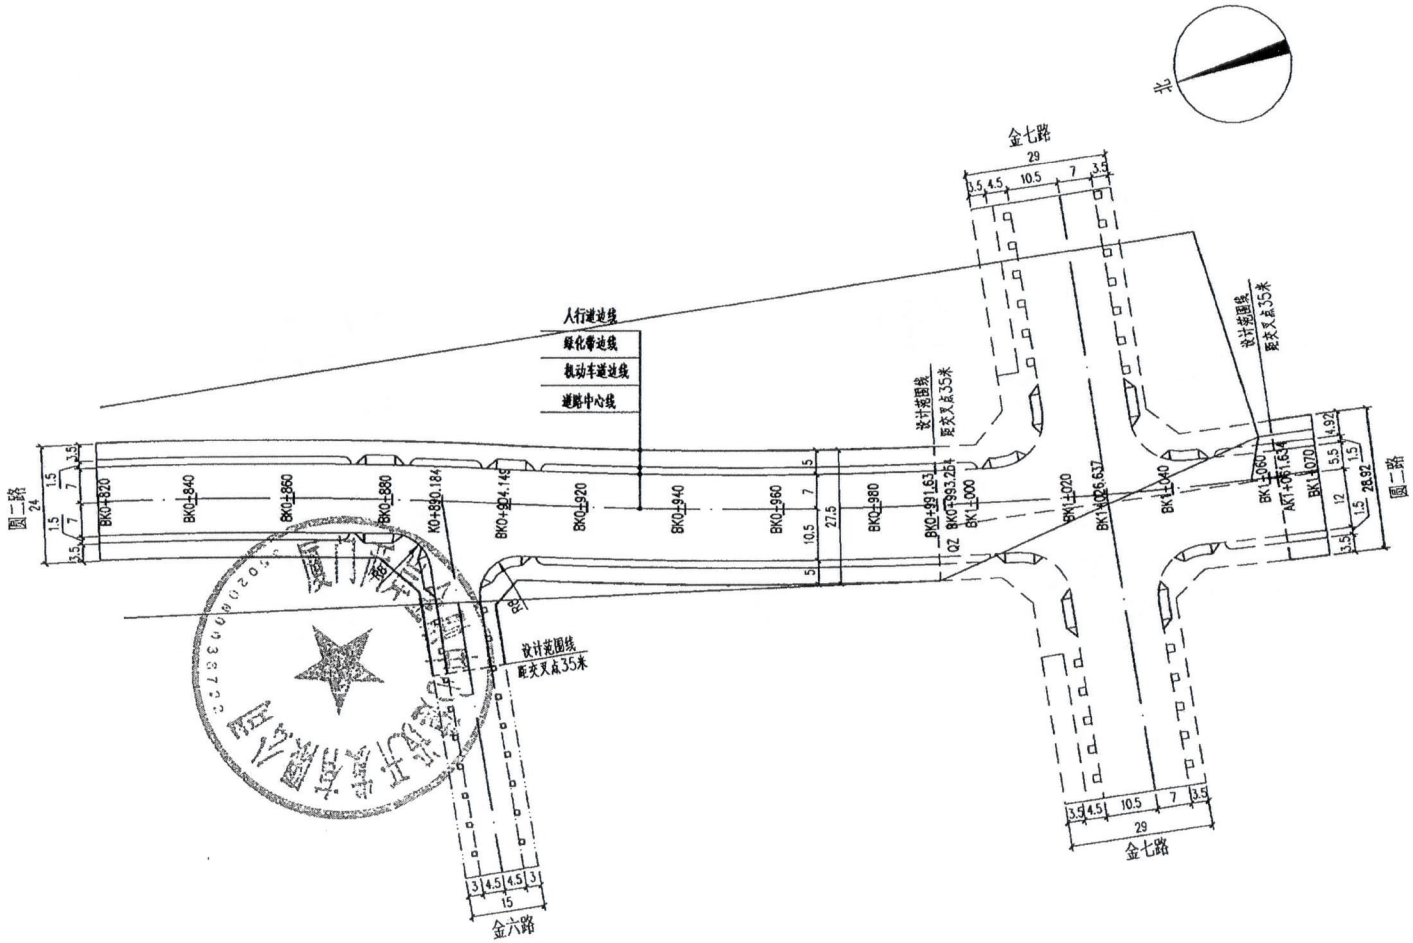

厦门市市政工程设计院有限公司	审 核		专业负责人		设 计		工程名	????????????????????-????????????	工程号	150730L05(H)	分项名	????	分项号	01	日 期	2018?
	项目负责人		校 对		制 图		图 别	???	比 例	1:1000	图 名	道路平面设计图	图 号	03		05?31?

? 1 ?	? 1 ?
道路平面桩号:BK1+070~BK1+205.472	

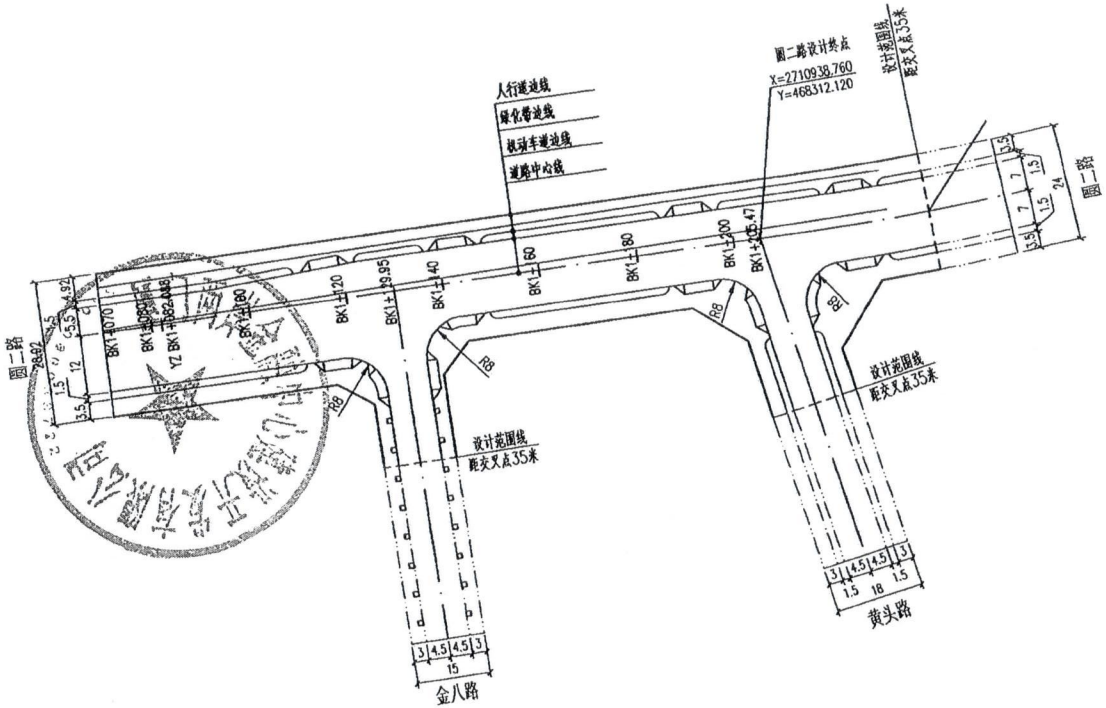

厦门市市政工程设计院有限公司	? ?		?????		? ?		???	????????????????????? -?????????????			???	15073DLOS(H)??	????	???	01	日 期	2018?
	?????		? ?		? ?		? ?	???	? ?	1:1000	? ?	道路平面设计图		? ?	03		05?31?

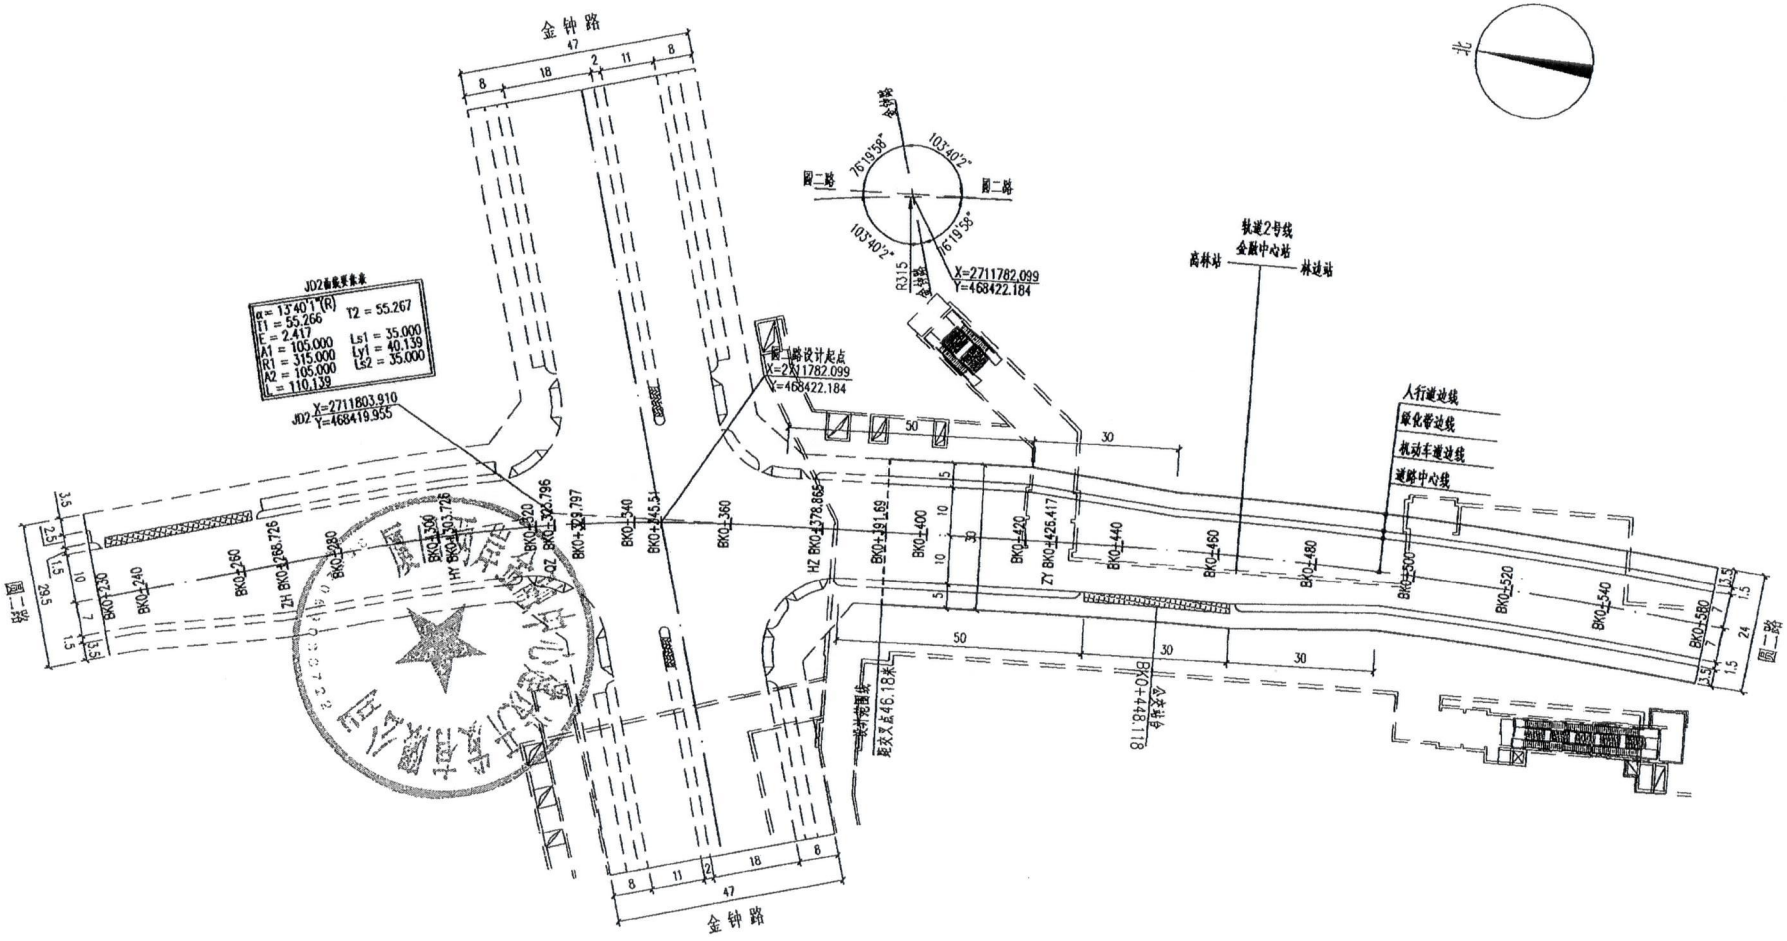

附注

1、本图单位为米。

2、采用92厦门坐标系，85国家高程基准。

图例:

————————	本次设计道路
— — — — — —	现状或已设计道路
—·—·—·—	规划道路
— — — — — —	设计范围线

厦门市市政工程设计院有限公司	审 核		专业负责人		设 计		工程名	??????????????????????-?????????????	工程号	15073DL0S(H)分项名	????	分项号	01	日 期	2018?
	项目负责人		校 对		制 图		图 别	???	比 例	1:1000	图 名	道路平面设计图	图 号	03	05?31?

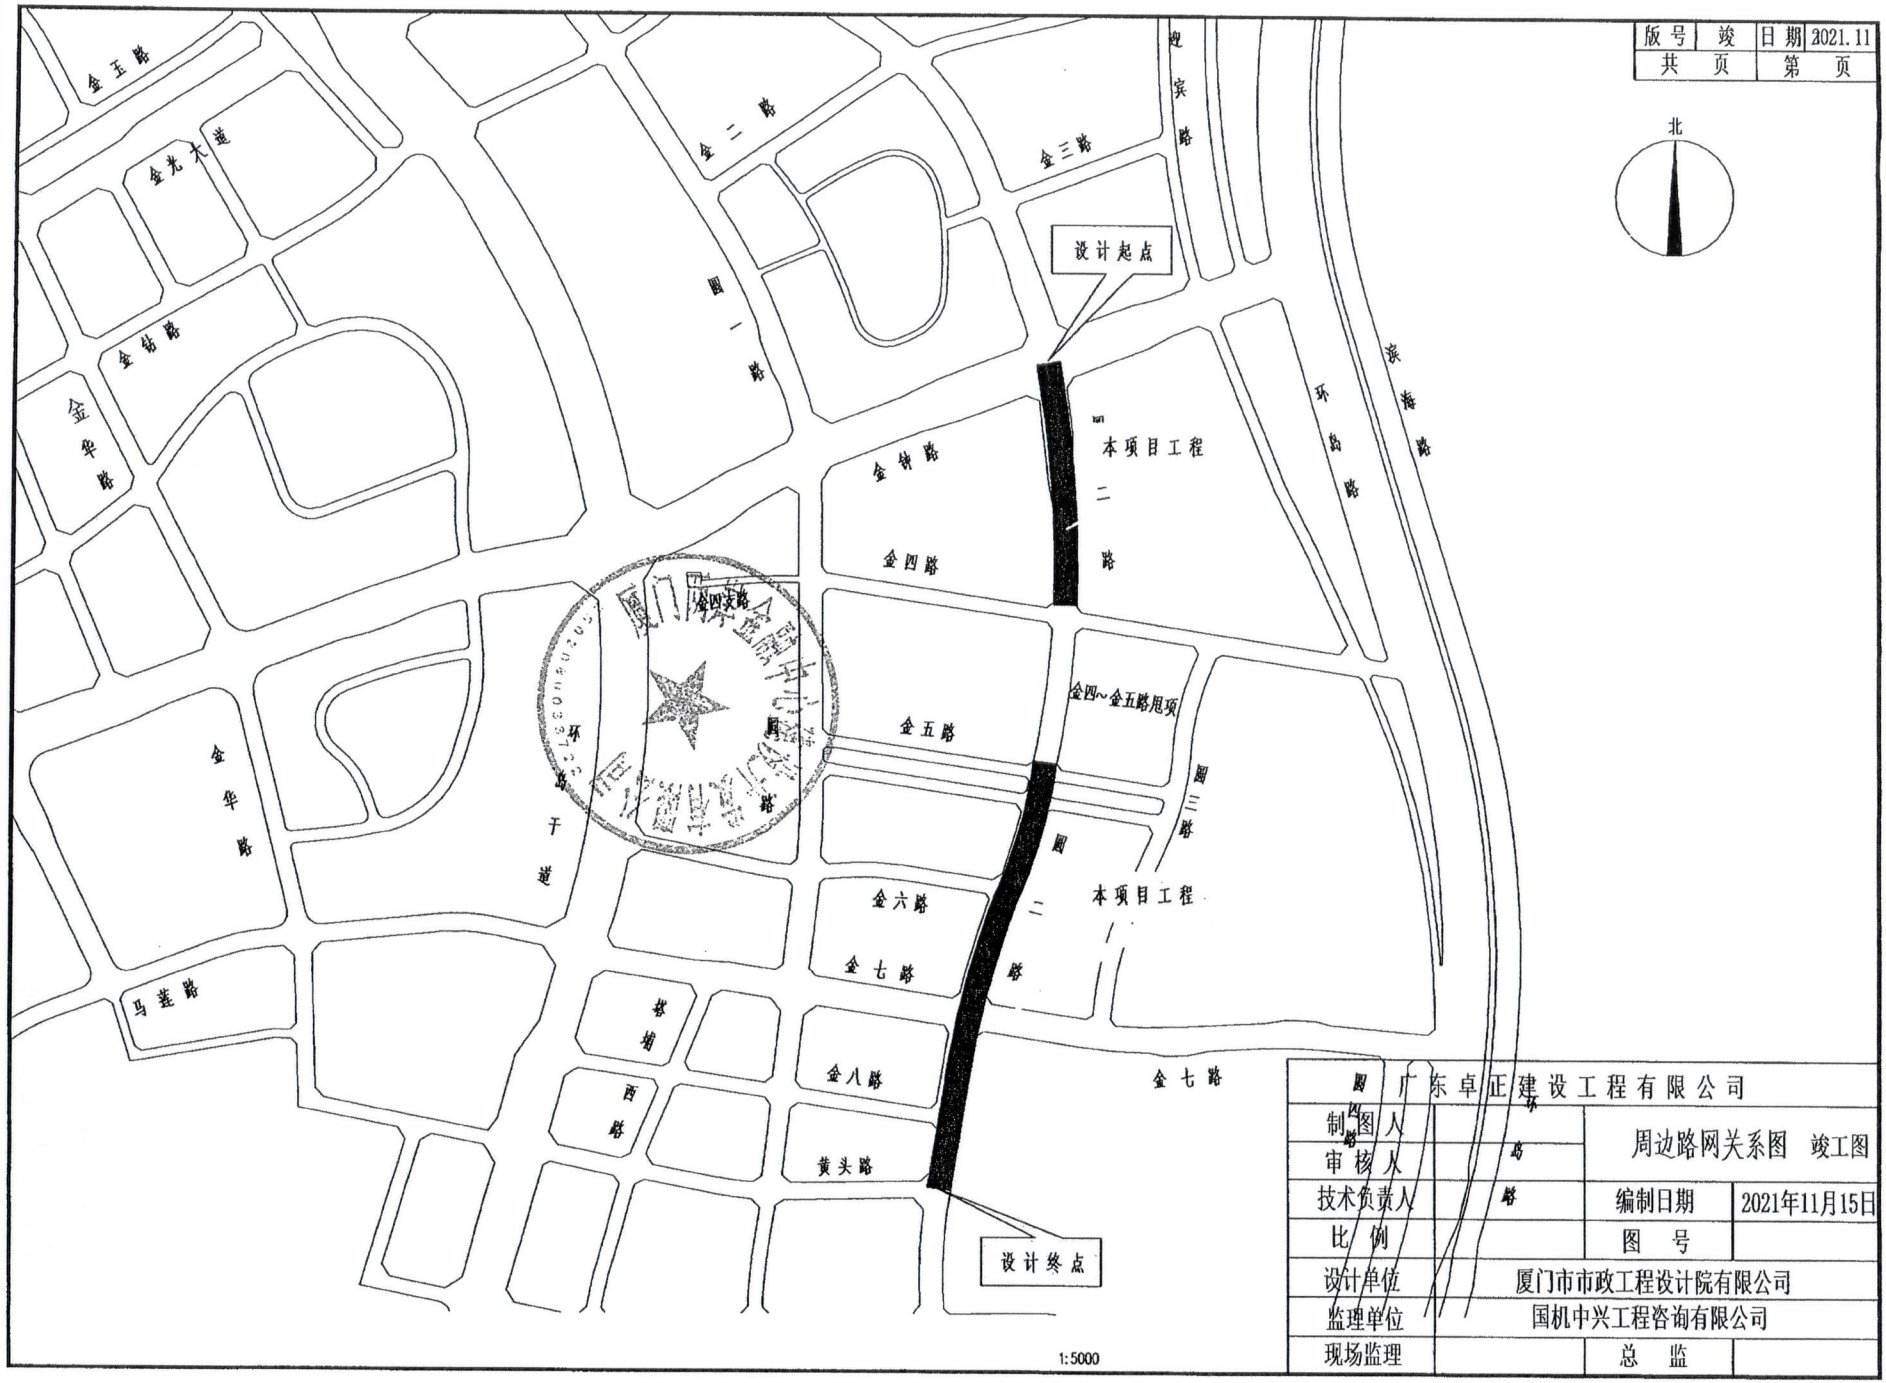
版号 竣 日期 2021.11
共 页 第 页
北
金玉路
金光大道
金二路
金三路
迎宾路
设计起点
金钟路
金华路
环岛路
滨海路
本项目工程
二
路
金四路
金四支路
金五路
金四~金五路甩项
金六路
金七路
马垄路
岩埔
西路
金八路
黄头路
设计终点
1:5000
广东卓正建设工程有限公司
制图人
审核人
技术负责人
比例
设计单位 厦门市市政工程设计院有限公司
监理单位 国机中兴工程咨询有限公司
现场监理
总监
周边路网关系图 竣工图
编制日期 2021年11月15日
图号

厦门市湖里区住房和建设局　　2025 年 12 月 8 日印发